

1310737
 Wensin 1
 Gem. Rohlstorf, Flur 2, Flurstück 4/1
 Gut Rohlstorf, 23821 Rohlstorf



0 25 50 100 150 200 Meter
 1:5.000

WGS84-Koordinaten (Länge / Breite):
 10°24'34,10" / 53°58'16,80"

Höhe ü. NN.: 30 m
 DFMG-ID: 1310737

(C) 2009 DFMG Deutsche Funkturm GmbH

Straßenkarte (c) 2009 infas Geodaten / Luftbild (c) 2009 GeoContent

Erzeugt am: 24.02.2010 11:00:59
 Datenstand: 24.02.2010 10:38:40

Koordinaten: Länge: Breite:
 WGS 84: 10° 24' 34,10" 53° 58' 16,80"

Höhe ü. NN: 30 m

Auftraggeber: Telekom Deutschland GmbH
Kundenkennung: HH1655
Standortname Kunde: Wensin 1

Ansprechpartner:	DFMG	Telekom	
Name:	Herr Vagt	Herr Kriwat	
Adresse:	Binderstraße 26	Kieler Straße 499	
PLZ Ort:	20146 Hamburg	222525 Hamburg	
Telefon:	040 / 32 029 154	040 / 30 600 - 8575	
Mobil:	-	-	
Fax:	040 / 32 029 299	-	
eMail:	soenke.vagt@dfmg.de	ralf.kriwat@telekom.de	
Ansprechpartner:	o2		
Name:	Herr Lucht		
Adresse:	Rheinstr. 15		
PLZ Ort:	14513 Teltow		
Telefon:	-		
Mobil:	0176 / 22512198		
Fax:	-		
eMail:	hans-juergen.lucht@o2.com		
Ansprechpartner:			
Name:			
Adresse:			
PLZ Ort:			
Telefon:			
Mobil:			
Fax:			
eMail:			

Dateiname: Bestandsplan_2012.01.11_d-1310737.dwg

Blatt Nr.: 1







1310737
Wensin 1
Gem. Rohlstorf, Flur 2, Flurstück 4/1
Gut Rohlstorf, 23821 Rohlstorf




Lage/Position des Schlüsseltresors:	Kein Tresor erforderlich 13MA in Container aufgebaut.
Zugangsregelung: (Hinweis auf Anmeldung, Einschränkung bzgl. Zugangs- zeiten, weitere Besonderheiten)	24 h möglich
Zugang zum Zähler:	Der Zähler befindet sich rechts an der Halle.
Zugang zur Systemtechnik:	Die Systemtechnik befindet sich neben der Halle vor dem Silo.
Zugang zur Antennenanlage:	Die Antennen sind nur über Hubsteiger erreichbar.
Anfahrtsbeschreibung:	von Hamburg Kreuz-Hamburg-Ost auf A1 i.R. Hammar, bei Abfahrt 27-Kreuz Bargteheide in A21 i. r. Kiel/Bad Segeberg bei Abfahrt 13-Bad Segeberg-Süd i.R. Bad Segeberg, von Hamburger Str. links abbiegen auf Ziegelstr., rechts abbiegen auf Lindenstr., weiter auf Euliner Str.,Warderdamm, Krögsberg, links in Lindenstr., dann scharf links i. R. gut Rohlstorf
Dateiname: Bestandsplan_2012.01.11_d-1310737.dwg	
Blatt Nr.: 1a	

12x1/2" HF Jumper (4m) neue



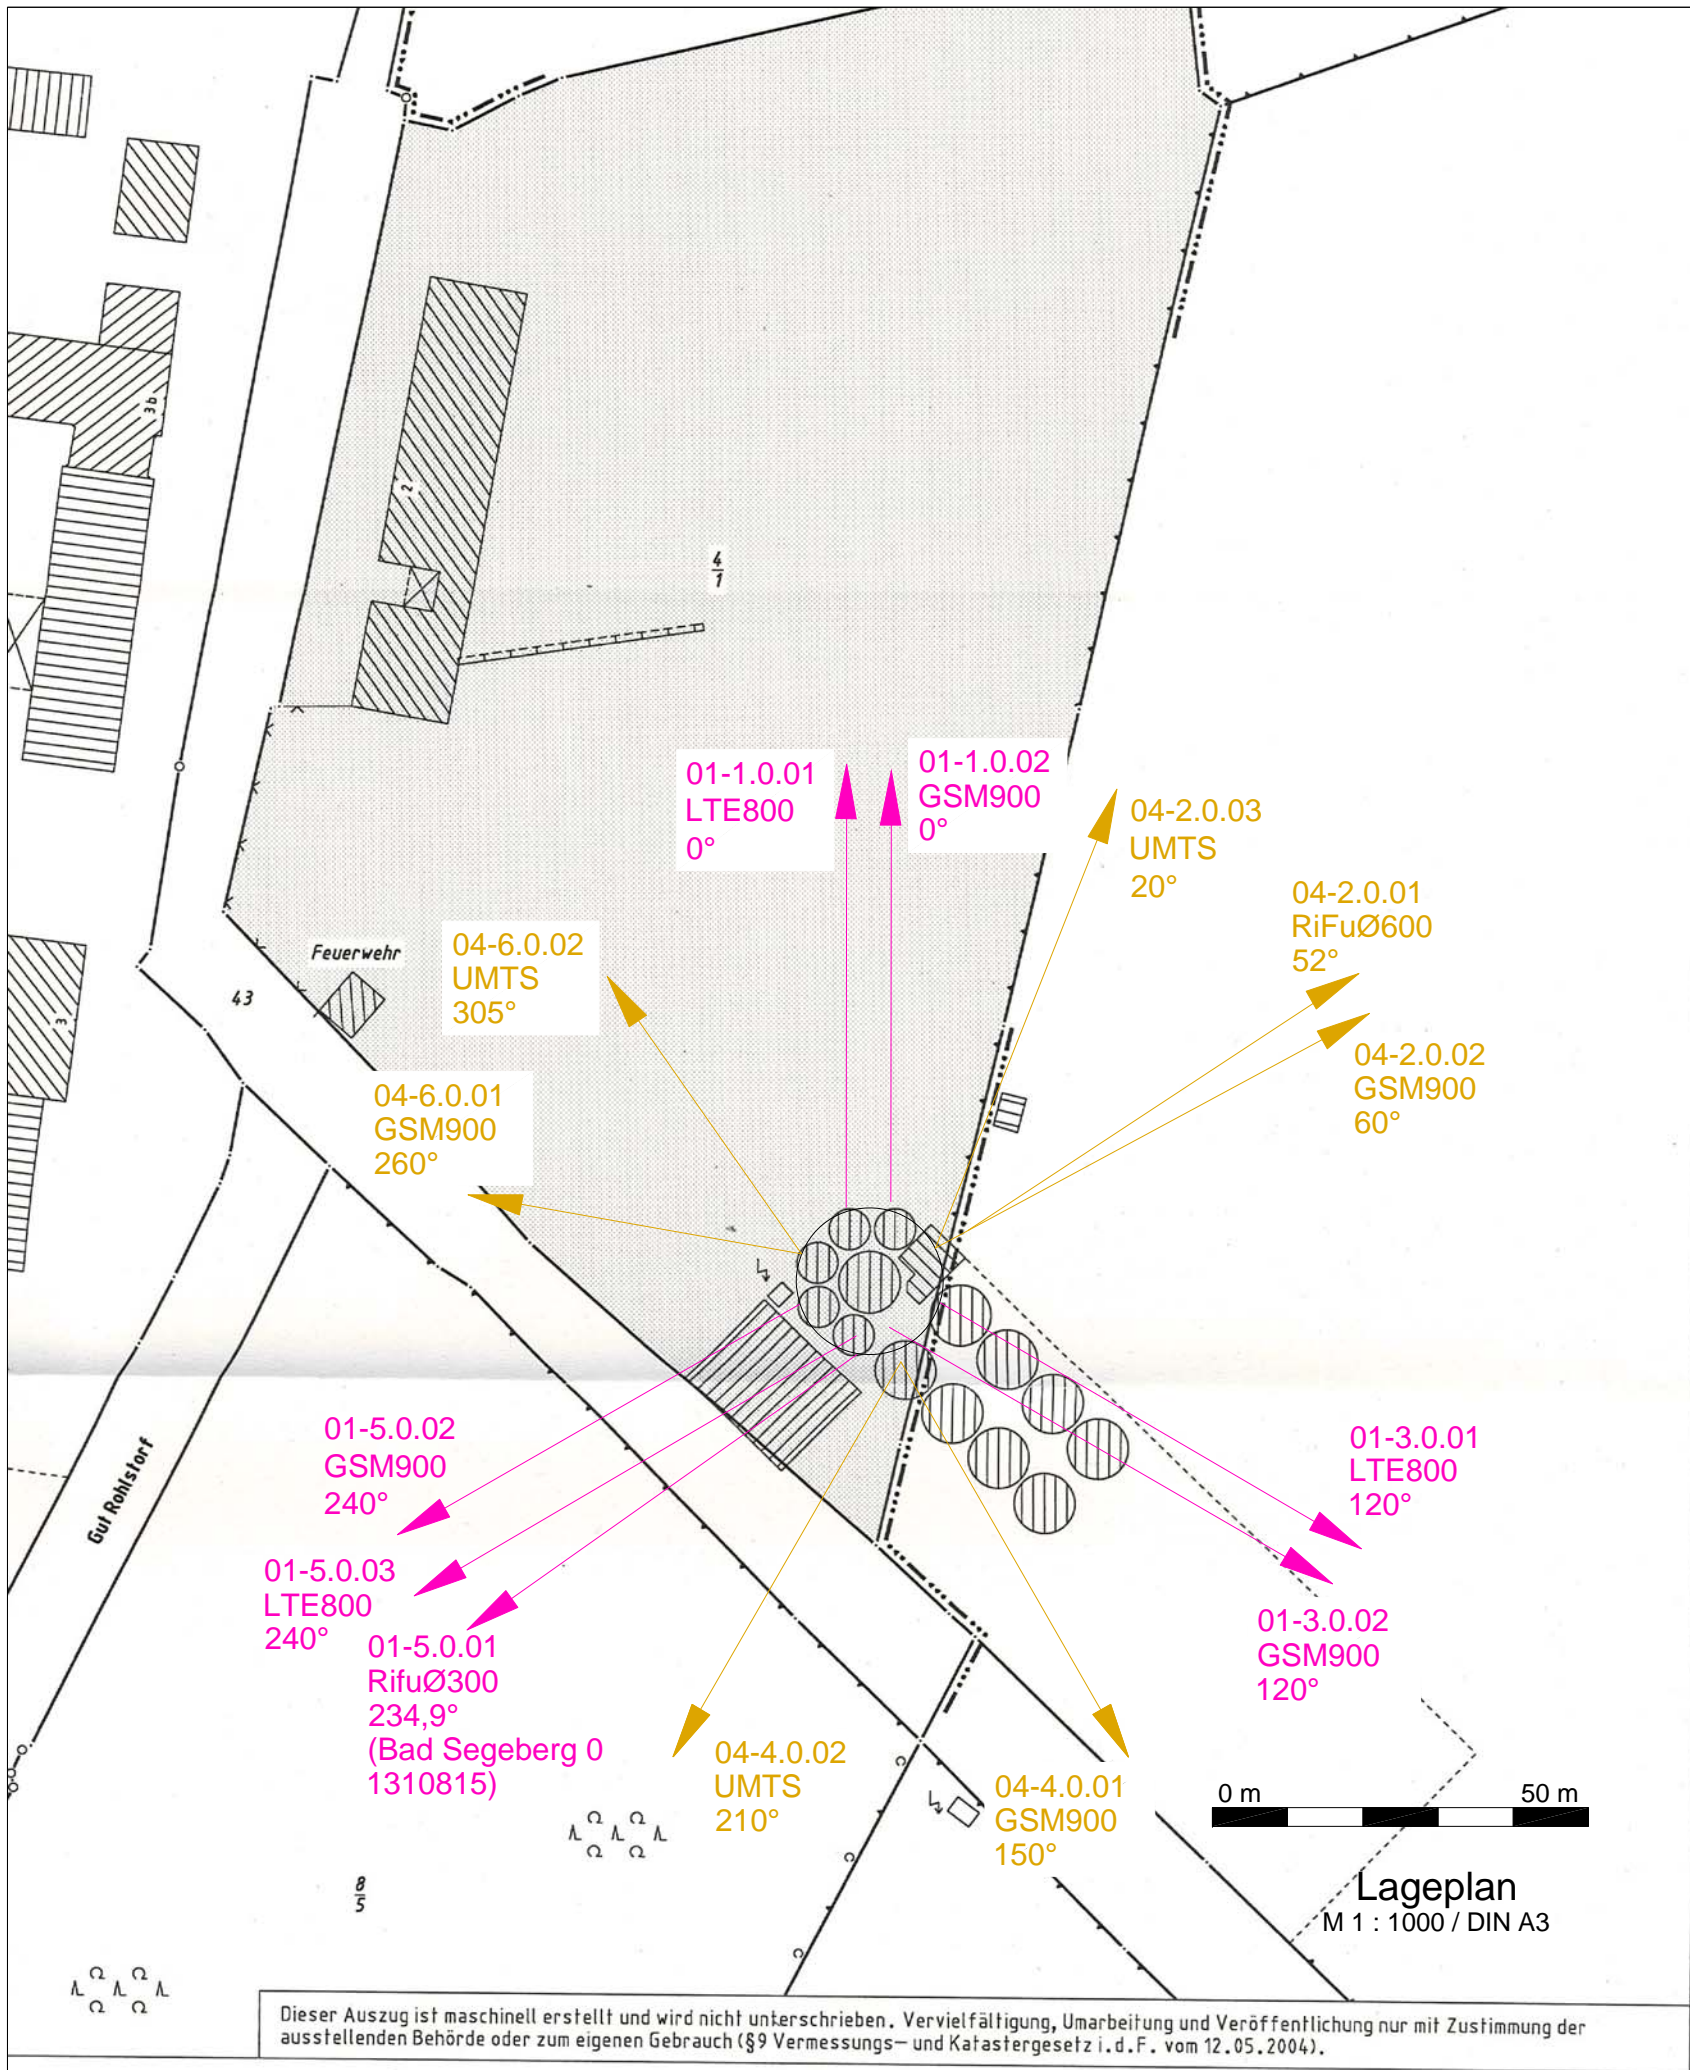

d	Bestandsplan LTE, Rifu-Erweiterung erstellt		11.01.2012	Mattick																								
c	Mitnutzung o2 UMTS einpflegt		02.11.2011	GA-NT/Hz																								
b	Ausführungsplan LTE, Rifu-Erweiterung		06.10.2011	Hauke																								
a	Ausführungsplan		26.08.2010	GANT																								
Index	Art der Änderung		Datum	Name																								
<input checked="" type="checkbox"/> Auftraggeber Kennung: HH1655  Telekom Deutschland GmbH Niederlassung Hamburg Kieler Str. 499, 22525 Hamburg Tel.: 040 / 766 28 - 0 Freigabe: (Name, Datum)		<input type="checkbox"/> Auftraggeber Kennung: -  Telefónica o2 Germany GmbH & Co. OHG Freigabe: (Name, Datum)		<input type="checkbox"/> Auftraggeber Kennung: - Freigabe: (Name, Datum)																								
Bauherr/Auftraggeber Deutsche Funkturm DFMG Deutsche Funkturm GmbH Regionalvertretung Hamburg Binderstr. 26, 20146 Hamburg Tel: 040 / 320 29 - 0 Fax: 040 / 320 29 - 299 Freigabe: (Name, Datum)		Planungsbüro (DFMG/Extern)  GA Netztechnik August-Horch-Str. 4 38518 Gifhorn Tel: 05371/588-0 Fax: 05371/588-588 <table><thead><tr><th></th><th>Name</th><th>Datum</th></tr></thead><tbody><tr><td>Gezeichnet:</td><td>Mattick</td><td>11.01.12</td></tr><tr><td>Geprüft Statik:</td><td>-</td><td>-</td></tr><tr><td>Geprüft BL:</td><td>Singer</td><td>11.01.12</td></tr></tbody></table>			Name	Datum	Gezeichnet:	Mattick	11.01.12	Geprüft Statik:	-	-	Geprüft BL:	Singer	11.01.12	Auftragnehmer/GU  GA Netztechnik August-Horch-Str. 4 38518 Gifhorn Tel: 05371/588-0 Fax: 05371/588-588 <table><thead><tr><th></th><th>Name</th><th>Datum</th></tr></thead><tbody><tr><td>Gezeichnet:</td><td>Mattick</td><td>11.01.12</td></tr><tr><td>Geprüft Statik:</td><td>-</td><td>-</td></tr><tr><td>Geprüft BL:</td><td>Singer</td><td>11.01.12</td></tr></tbody></table>		Name	Datum	Gezeichnet:	Mattick	11.01.12	Geprüft Statik:	-	-	Geprüft BL:	Singer	11.01.12
	Name	Datum																										
Gezeichnet:	Mattick	11.01.12																										
Geprüft Statik:	-	-																										
Geprüft BL:	Singer	11.01.12																										
	Name	Datum																										
Gezeichnet:	Mattick	11.01.12																										
Geprüft Statik:	-	-																										
Geprüft BL:	Singer	11.01.12																										
Vermieter Freigabe: (Name, Datum)		Entwurfsverfasser: GA Netztechnik GmbH DFMG-ID/Standortname DFMG/Standortadresse 1310737 Wensin 1 Gem. Rohlstf., Fl. 2, Flst. 4/1, Gut Rohlstorf, 23821 Rohlstorf		Projekt Nr.: 954210305																								
Planungsstatus: Bestandsplan		Dateiname: Bestandsplan_2012.01.11_d-1310737.dwg		Blatt Nr. 1b																								

	</		





Eine Prüfung der angrenzenden Grundstücke hat ergeben, dass dort kein Kindergarten, Kindertagesstätte oder Schule vorhanden ist.





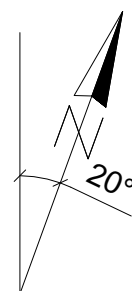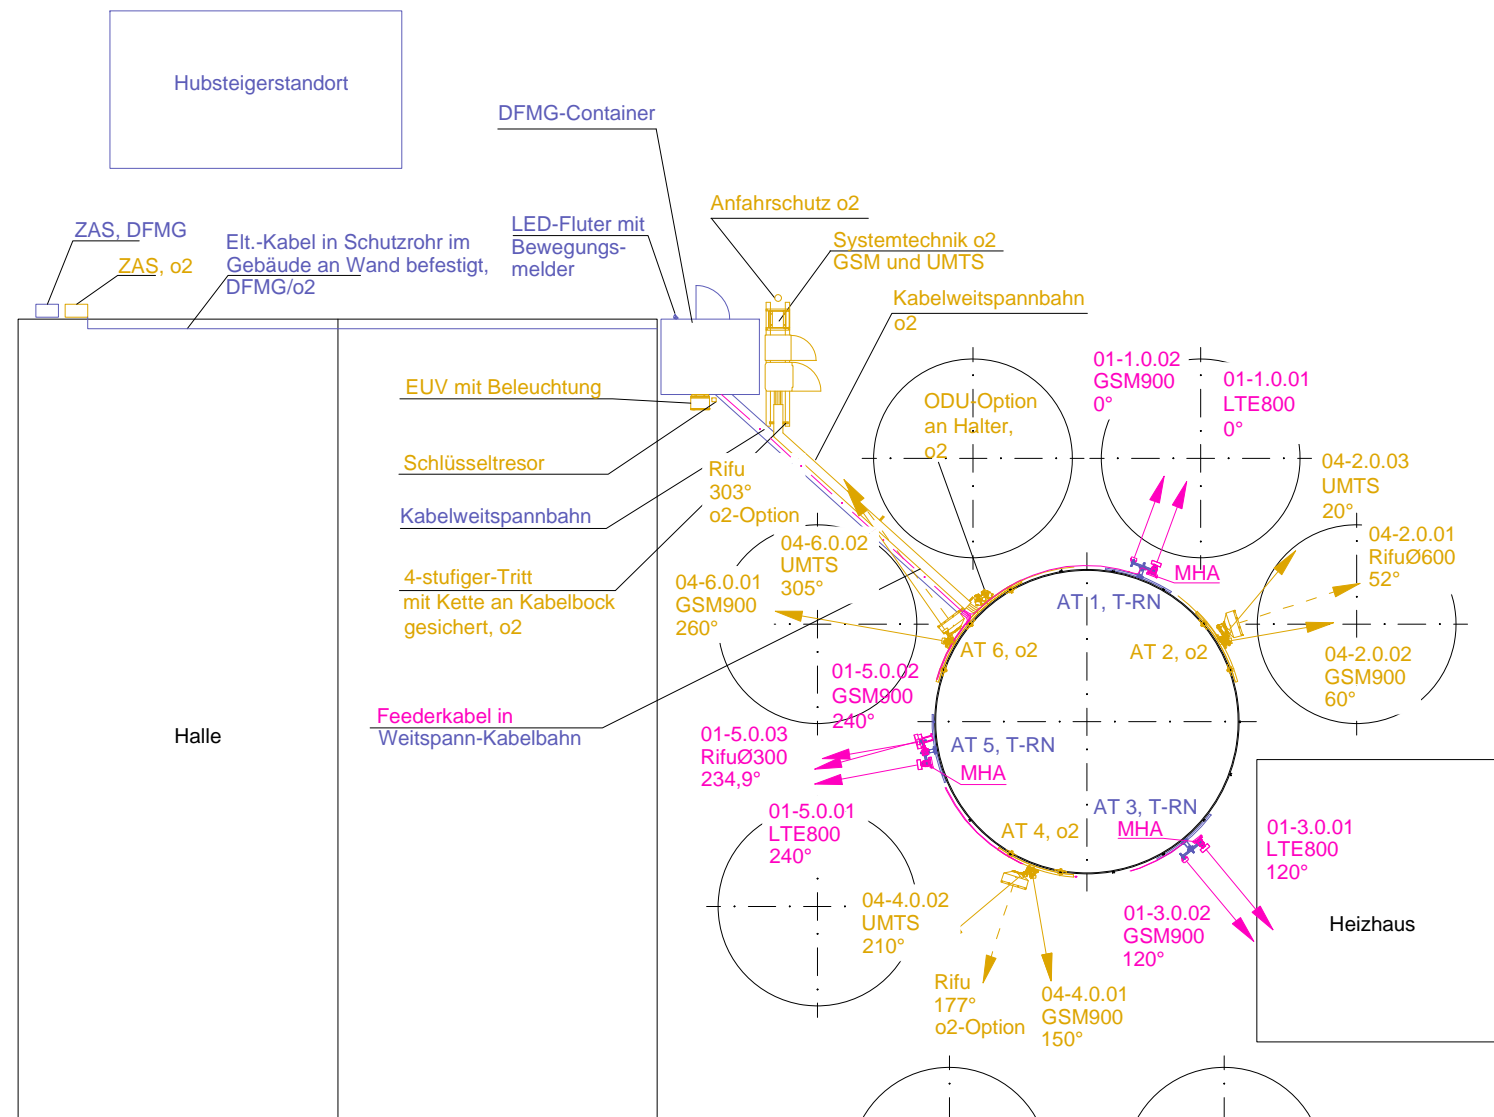


d	Bestandsplan LTE, Rifu-Erweiterung erstellt	11.01.2012	Mattick
c	Mitnutzung o2 UMTS einpflegt	02.11.2011	GA-NT/Hz
b	Ausführungsplan LTE, Rifu-Erweiterung	06.10.2011	Hauke
a	Ausführungsplan	26.08.2010	GANT
Index	Art der Änderung	Datum	Name
<input checked="" type="checkbox"/> Auftraggeber Kennung: HH1655  Telekom Deutschland GmbH Niederlassung Hamburg Kieler Str. 499, 22525 Hamburg Tel.: 040 / 766 28 - 0 Freigabe: (Name, Datum)		<input type="checkbox"/> Auftraggeber Kennung: -  Telefónica o2 Germany GmbH & Co. OHG Freigabe: (Name, Datum)	
<input type="checkbox"/> Auftraggeber Kennung: - Freigabe: (Name, Datum)		<input type="checkbox"/> Auftraggeber Kennung: - Freigabe: (Name, Datum)	
Bauherr/Auftraggeber Deutsche Funkturm DFMG Deutsche Funkturm GmbH Regionalvertretung Hamburg Binderstr. 26, 20146 Hamburg Tel: 040 / 320 29 - 0 Fax: 040 / 320 29 - 299 Freigabe: (Name, Datum)		Planungsbüro (DFMG/Extern)  GA Netztechnik August-Horch-Str. 4 38518 Gifhorn Tel: 05371/588-0 Fax: 05371/588-588 Gezeichnet: Mattick Geprüft Statik: - Geprüft BL: Singer	
		Auftragnehmer/GU  GA Netztechnik August-Horch-Str. 4 38518 Gifhorn Tel: 05371/588-0 Fax: 05371/588-588 Gezeichnet: Mattick Geprüft Statik: - Geprüft BL: Singer	
Vermieter		Entwurfsverfasser: GA Netztechnik GmbH	
Freigabe: (Name, Datum)		Projekt Nr.: 954210305	
		DFMG-ID/Standortname DFMG/Standortadresse 1310737 Wensin 1 Gem. Rohlstf., Fl. 2, Flst. 4/1, Gut Rohlstorf, 23821 Rohlstorf	
Planungsstatus: Bestandsplan		Dateiname: Bestandsplan_2012.01.11_d-1310737.dwg	
		Blatt Nr. 2	

Dieser Auszug ist maschinell erstellt und wird nicht unterschrieben. Vervielfältigung, Umarbeitung und Veröffentlichung nur mit Zustimmung der ausstellenden Behörde oder zum eigenen Gebrauch (§9 Vermessungs- und Katastergesetz i.d.F. vom 12.05.2004).





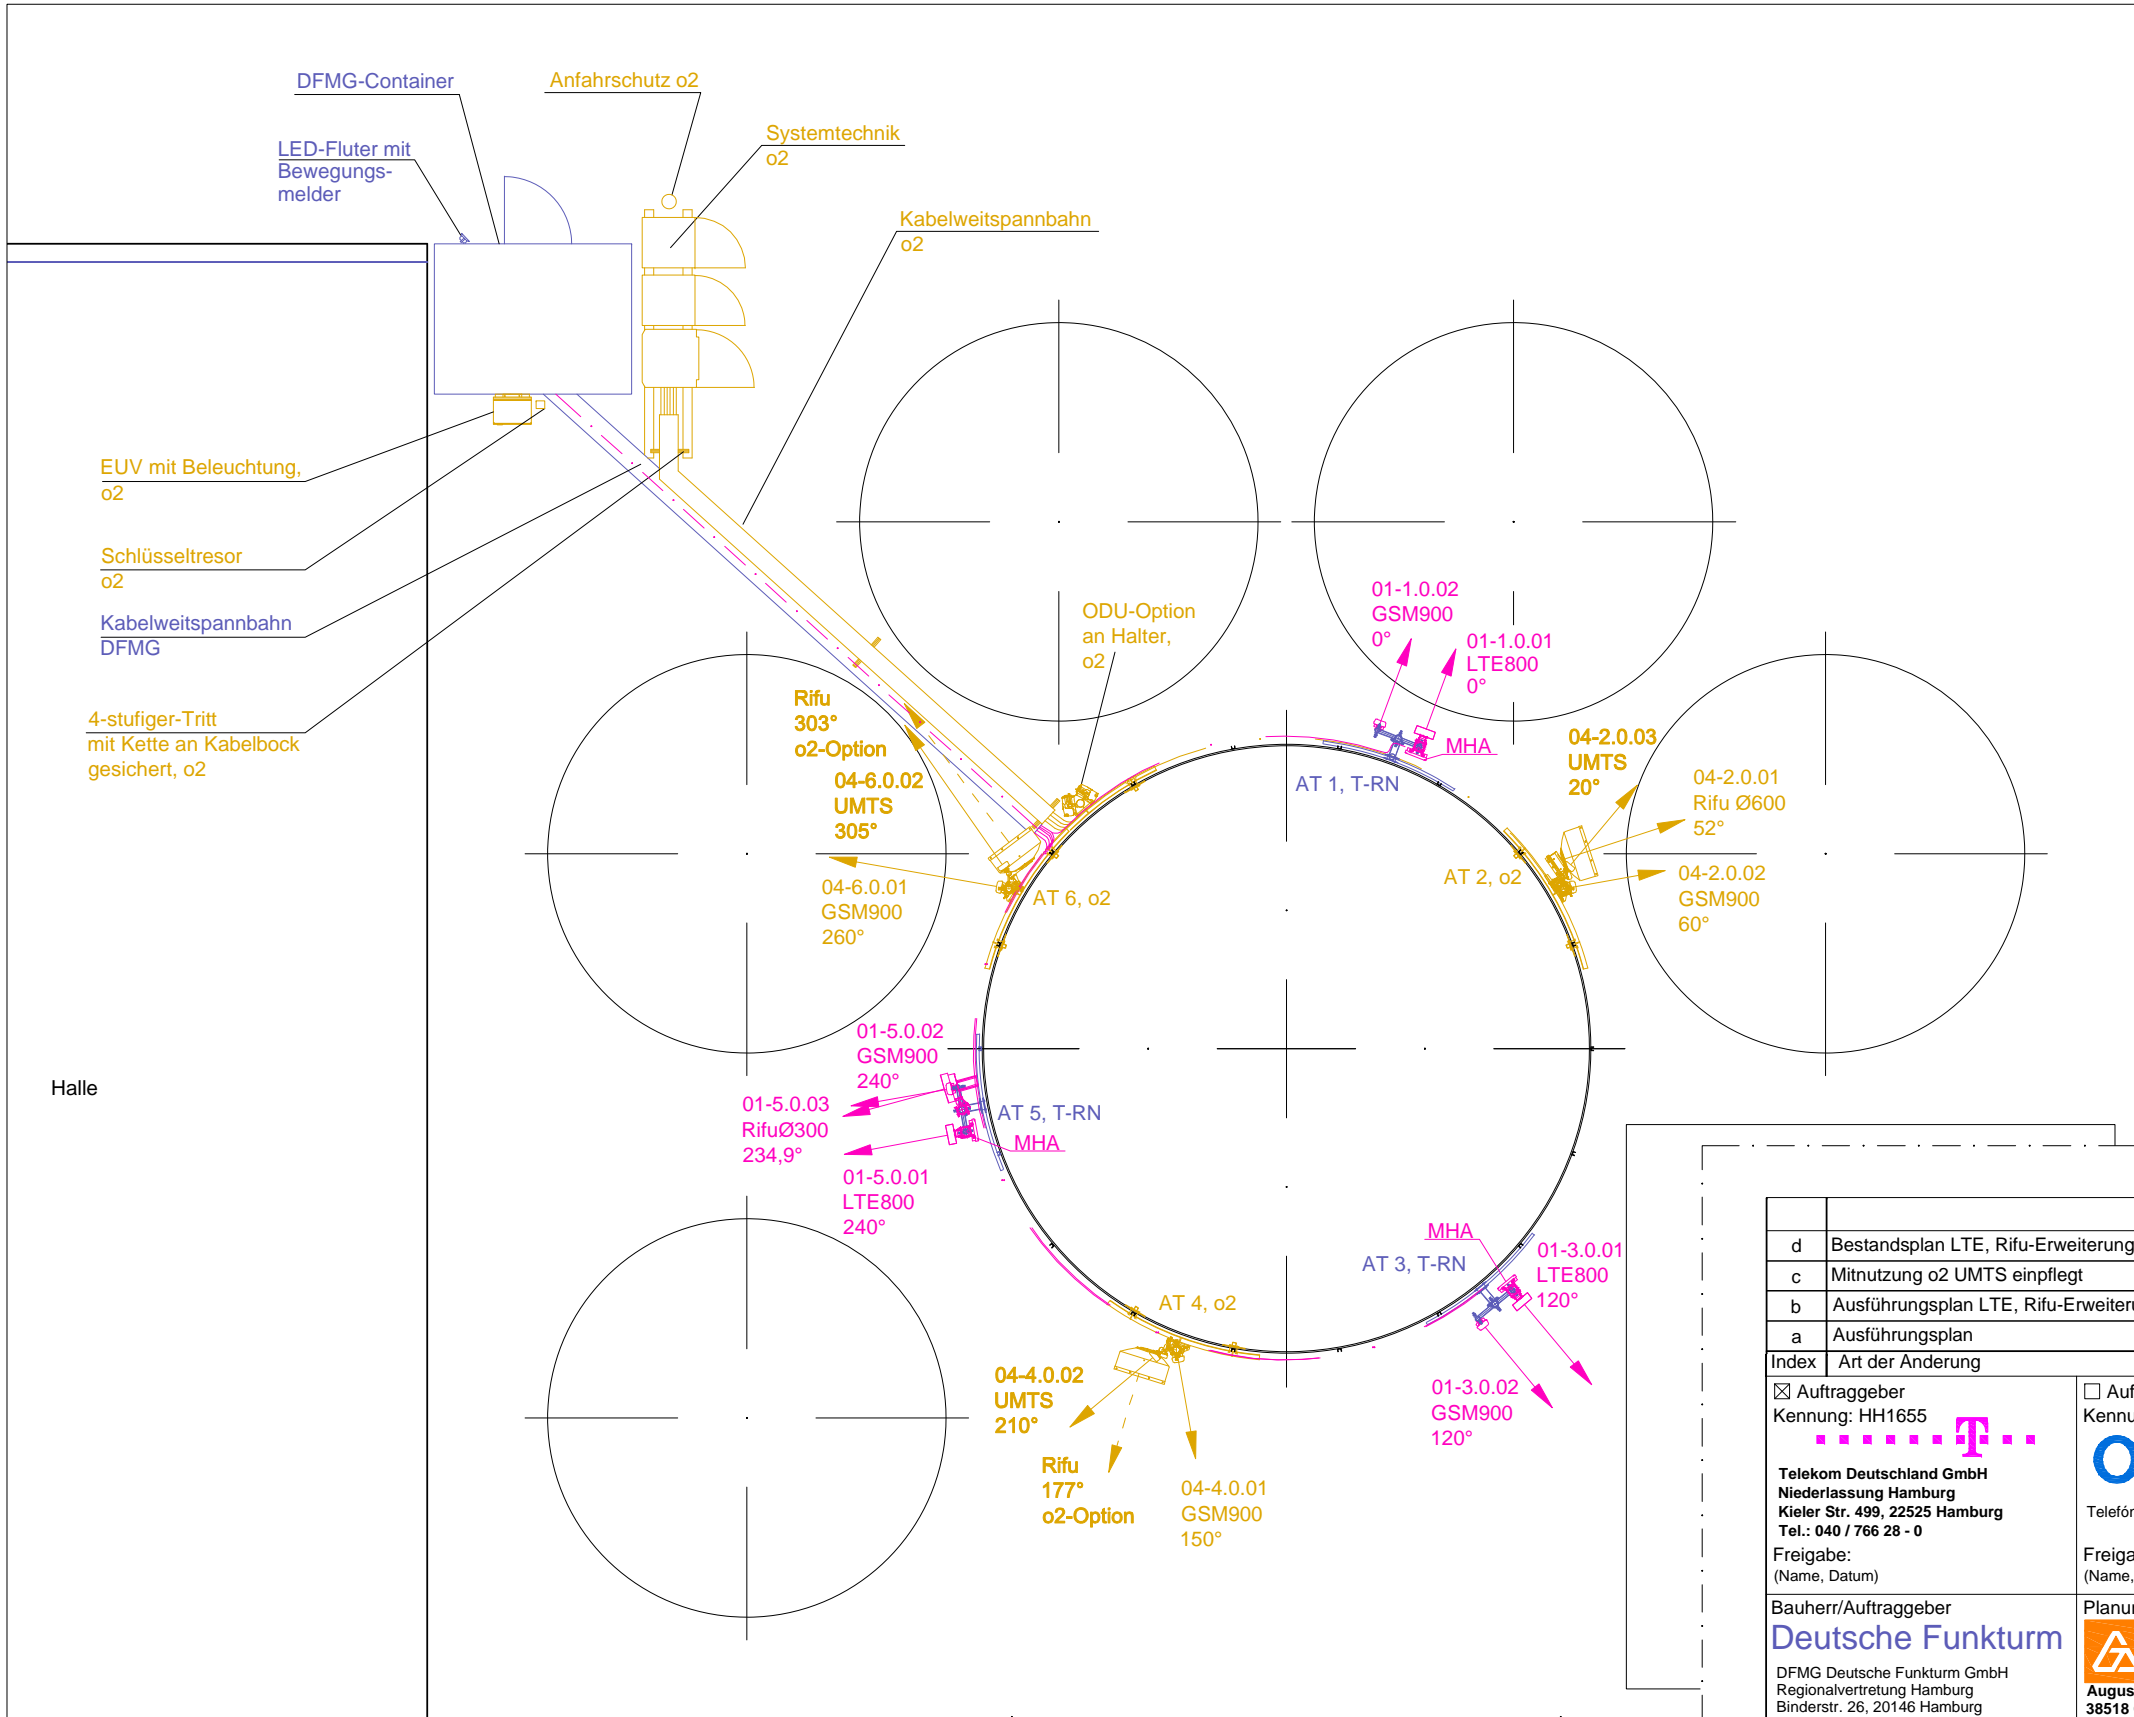


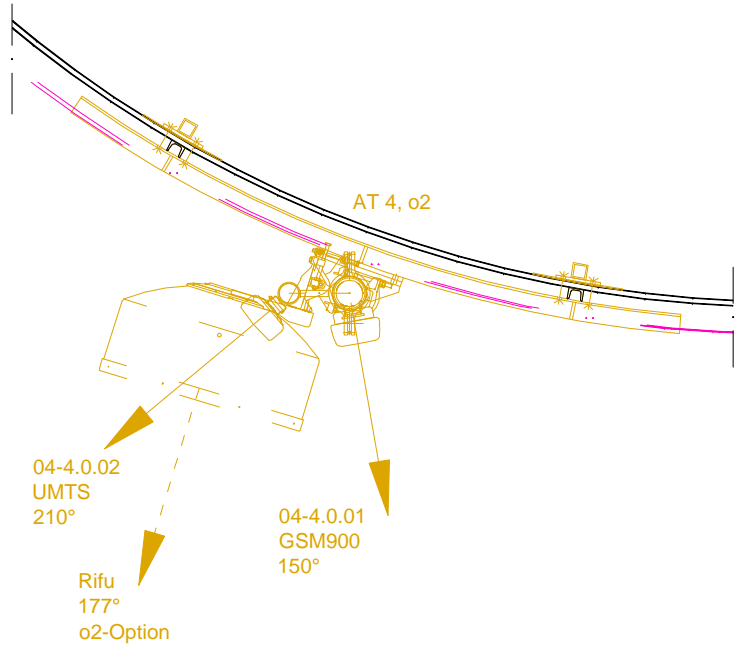
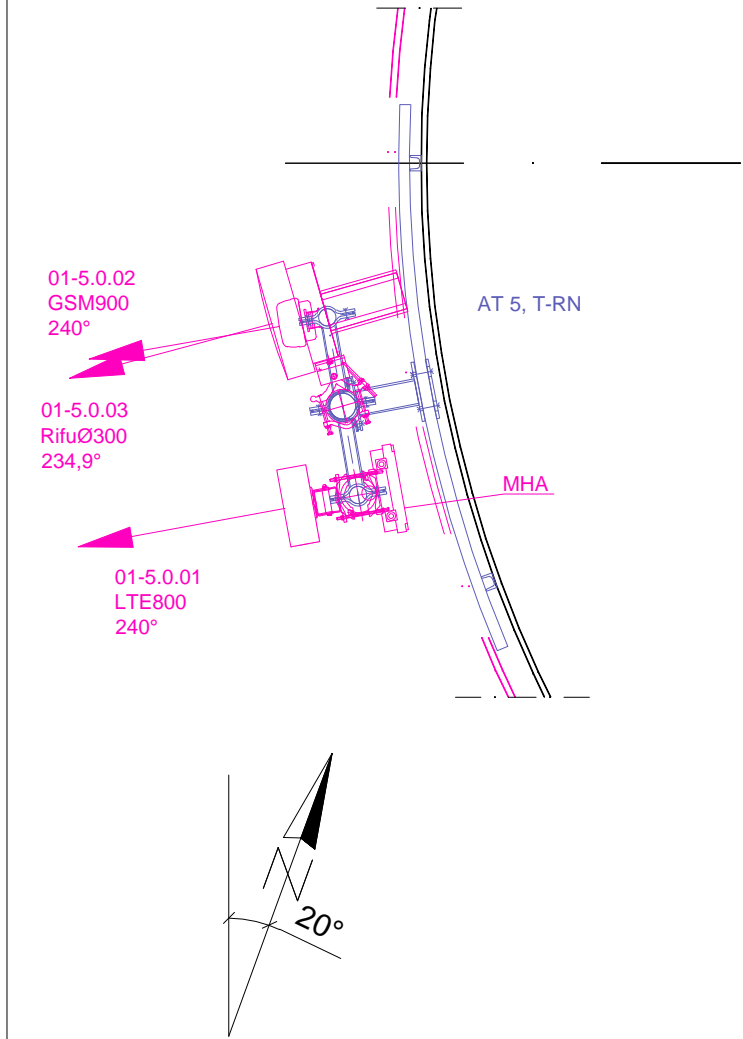
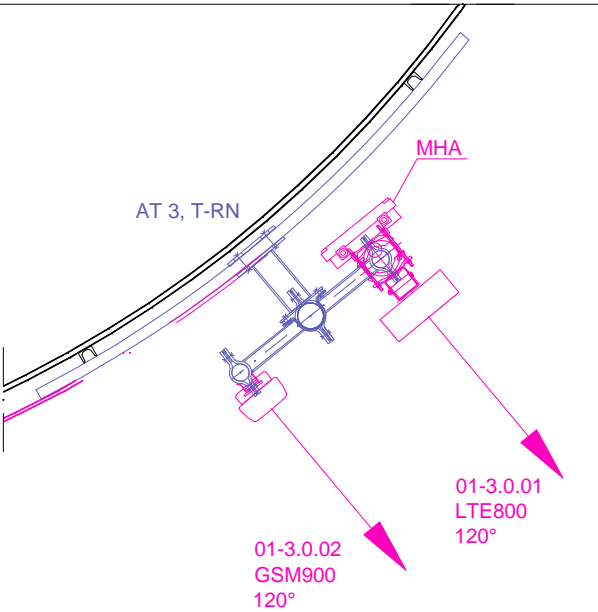
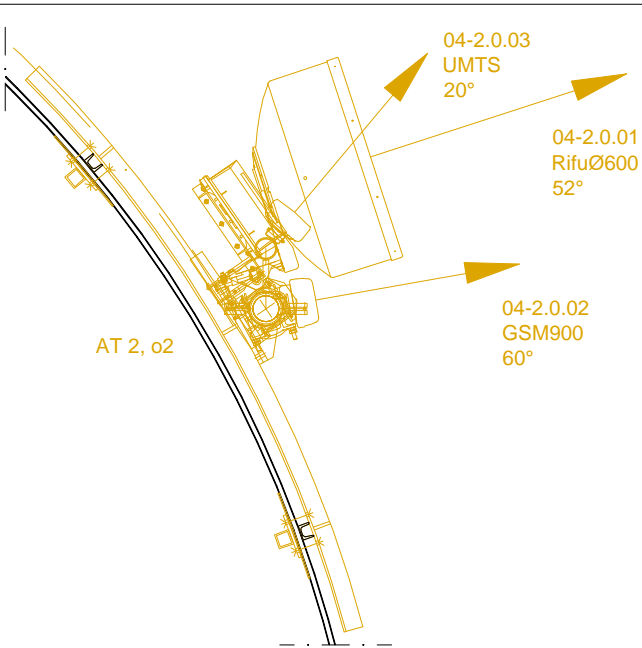
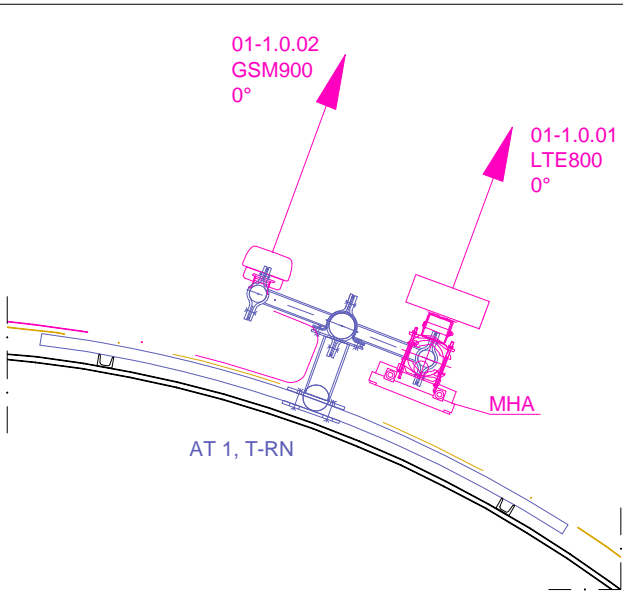
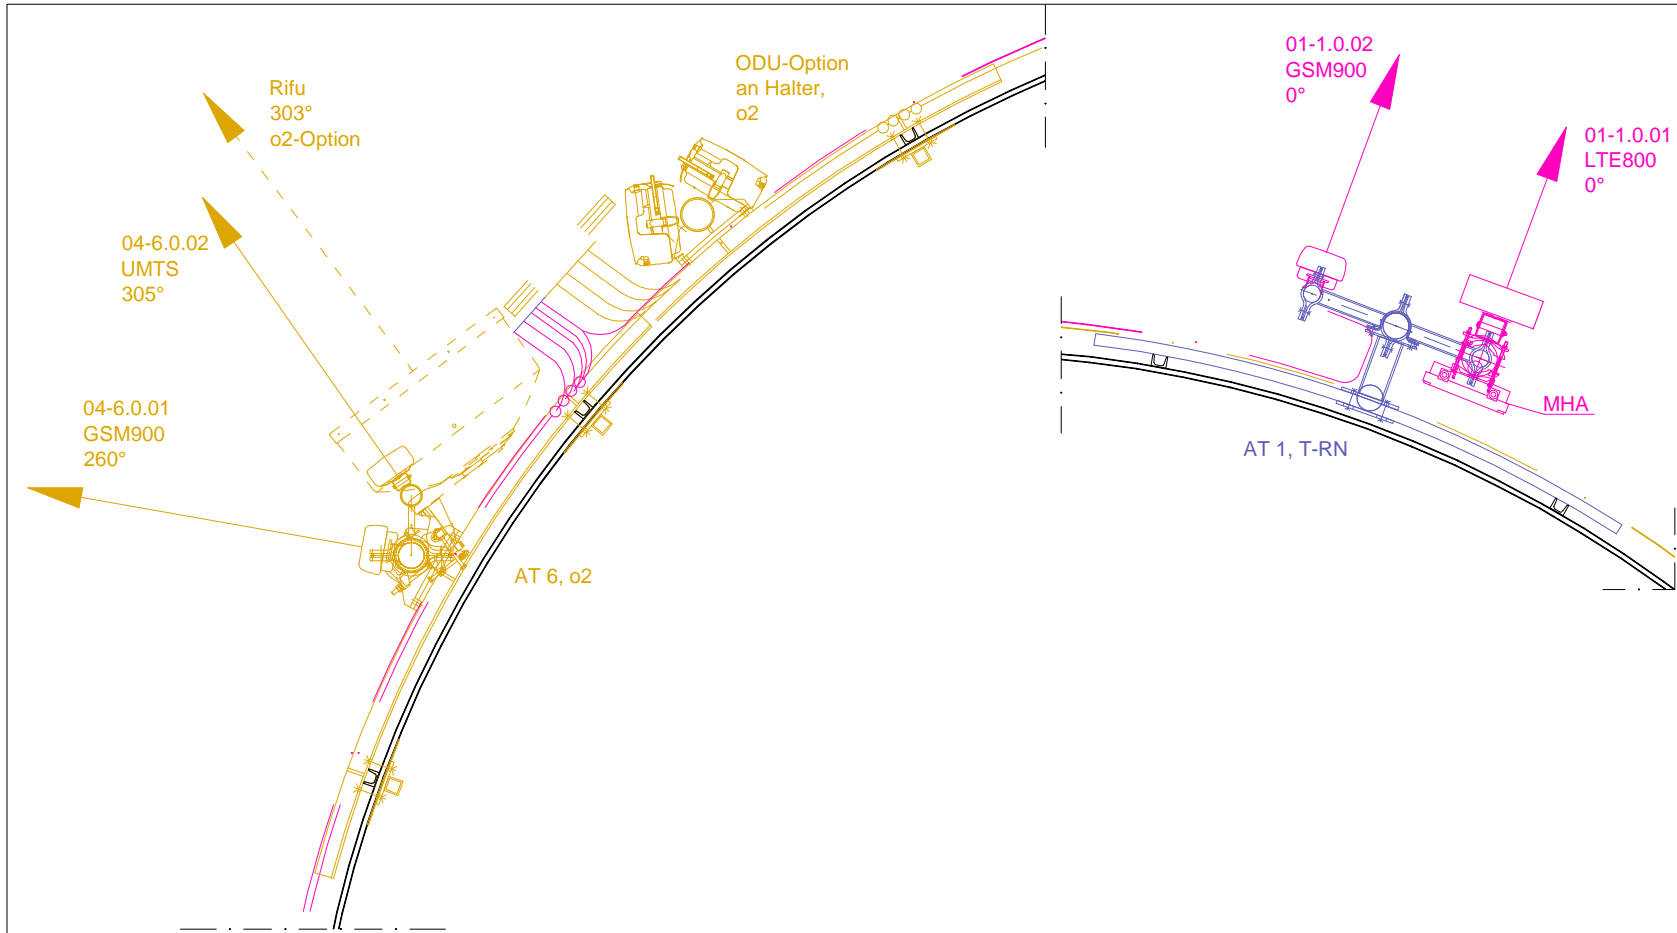
Dachdraufsicht
M 1 : 200 / DIN A3

d	Bestandsplan LTE, Rifu-Erweiterung erstellt	11.01.2012	Mattick
c	Mitnutzung o2 UMTS einpflegt	02.11.2011	GA-NT/Hz
b	Ausführungsplan LTE, Rifu-Erweiterung	06.10.2011	Hauke
a	Ausführungsplan	26.08.2010	GANT
Index	Art der Änderung	Datum	Name
<div><div><input checked="" type="checkbox"/> Auftraggeber Kennung: HH1655  Telekom Deutschland GmbH Niederlassung Hamburg Kieler Str. 499, 22525 Hamburg Tel.: 040 / 766 28 - 0 Freigabe: (Name, Datum)</div><div><input type="checkbox"/> Auftraggeber Kennung:  Telefónica o2 Germany GmbH & Co. OHG Freigabe: (Name, Datum)</div><div><input type="checkbox"/> Auftraggeber Kennung: - Freigabe: (Name, Datum)</div><div><input type="checkbox"/> Auftraggeber Kennung: - Freigabe: (Name, Datum)</div></div>			
<div><div>Bauherr/Auftraggeber Deutsche Funkturm DFMG Deutsche Funkturm GmbH Regionalvertretung Hamburg Binderstr. 26, 20146 Hamburg Tel: 040 / 320 29 - 0 Fax: 040 / 320 29 - 299 Freigabe: (Name, Datum)</div><div>Planungsbüro (DFMG/Extern) GA Netztechnik August-Horch-Str. 4 38518 Gifhorn Tel: 05371/588-0 Fax: 05371/588-588 Gezeichnet: Mattick Geprüft Statik: - Geprüft BL: Singer Name Datum 11.01.12 -</div><div>Auftragnehmer/GU GA Netztechnik August-Horch-Str. 4 38518 Gifhorn Tel: 05371/588-0 Fax: 05371/588-588 Gezeichnet: Mattick Geprüft Statik: - Geprüft BL: Singer Name Datum 11.01.12 -</div></div>			
Vermieter		Entwurfsverfasser: GA Netztechnik GmbH	Projekt Nr.: 954210305
Freigabe: (Name, Datum)		DFMG-ID/Standortname DFMG/Standortadresse 1310737 Wensin 1 Gem. Rohlstf., Fl. 2, Flst. 4/1, Gut Rohlstorf, 23821 Rohlstorf	
Planungsstatus: Bestandsplan		Dateiname: Bestandsplan_2012.01.11_d-1310737.dwg	
			Blatt Nr. 3







Dachdraufsicht
M 1 : 100 / DIN A3


d	Bestandsplan LTE, Rifu-Erweiterung erstellt	11.01.2012	Mattick
c	Mitnutzung o2 UMTS einpflegt	02.11.2011	GA-NT/Hz
b	Ausführungsplan LTE, Rifu-Erweiterung	06.10.2011	Hauke
a	Ausführungsplan	26.08.2010	GANT
Index	Art der Änderung	Datum	Name
<input checked="" type="checkbox"/> Auftraggeber Kennung: HH1655  Telekom Deutschland GmbH Niederlassung Hamburg Kieler Str. 499, 22525 Hamburg Tel.: 040 / 766 28 - 0 Freigabe: (Name, Datum)		<input type="checkbox"/> Auftraggeber Kennung:  Telefónica o2 Germany GmbH & Co. OHG Freigabe: (Name, Datum)	
<input type="checkbox"/> Auftraggeber Kennung: - Freigabe: (Name, Datum)		<input type="checkbox"/> Auftraggeber Kennung: - Freigabe: (Name, Datum)	
Bauherr/Auftraggeber  DFMG Deutsche Funkturm GmbH Regionalvertretung Hamburg Binderstr. 26, 20146 Hamburg Tel: 040 / 320 29 - 0 Fax: 040 / 320 29 - 299 Freigabe: (Name, Datum)		Planungsbüro (DFMG/Extern)  GA Netztechnik August-Horch-Str. 4 38518 Gifhorn Tel: 05371/588-0 Fax: 05371/588-588 Name Datum Gezeichnet: Mattick Geprüft Statik: - Geprüft BL: Singer 11.01.12 - 11.01.12	
Auftragnehmer/GU  GA Netztechnik August-Horch-Str. 4 38518 Gifhorn Tel: 05371/588-0 Fax: 05371/588-588 Name Datum Gezeichnet: Mattick Geprüft Statik: - Geprüft BL: Singer 11.01.12 - 11.01.12			
Vermieter Freigabe: (Name, Datum)		Entwurfsverfasser: GA Netztechnik GmbH Projekt Nr.: 954210305 DFMG-ID/Standortname DFMG/Standortadresse 1310737 Wensin 1 Gem. Rohlstf., Fl. 2, Flst. 4/1, Gut Rohlstorf, 23821 Rohlstorf	
Planungsstatus: Bestandsplan		Dateiname: Bestandsplan_2012.01.11_d-1310737.dwg	
			Blatt Nr. 3a







Dachdraufsicht Detail

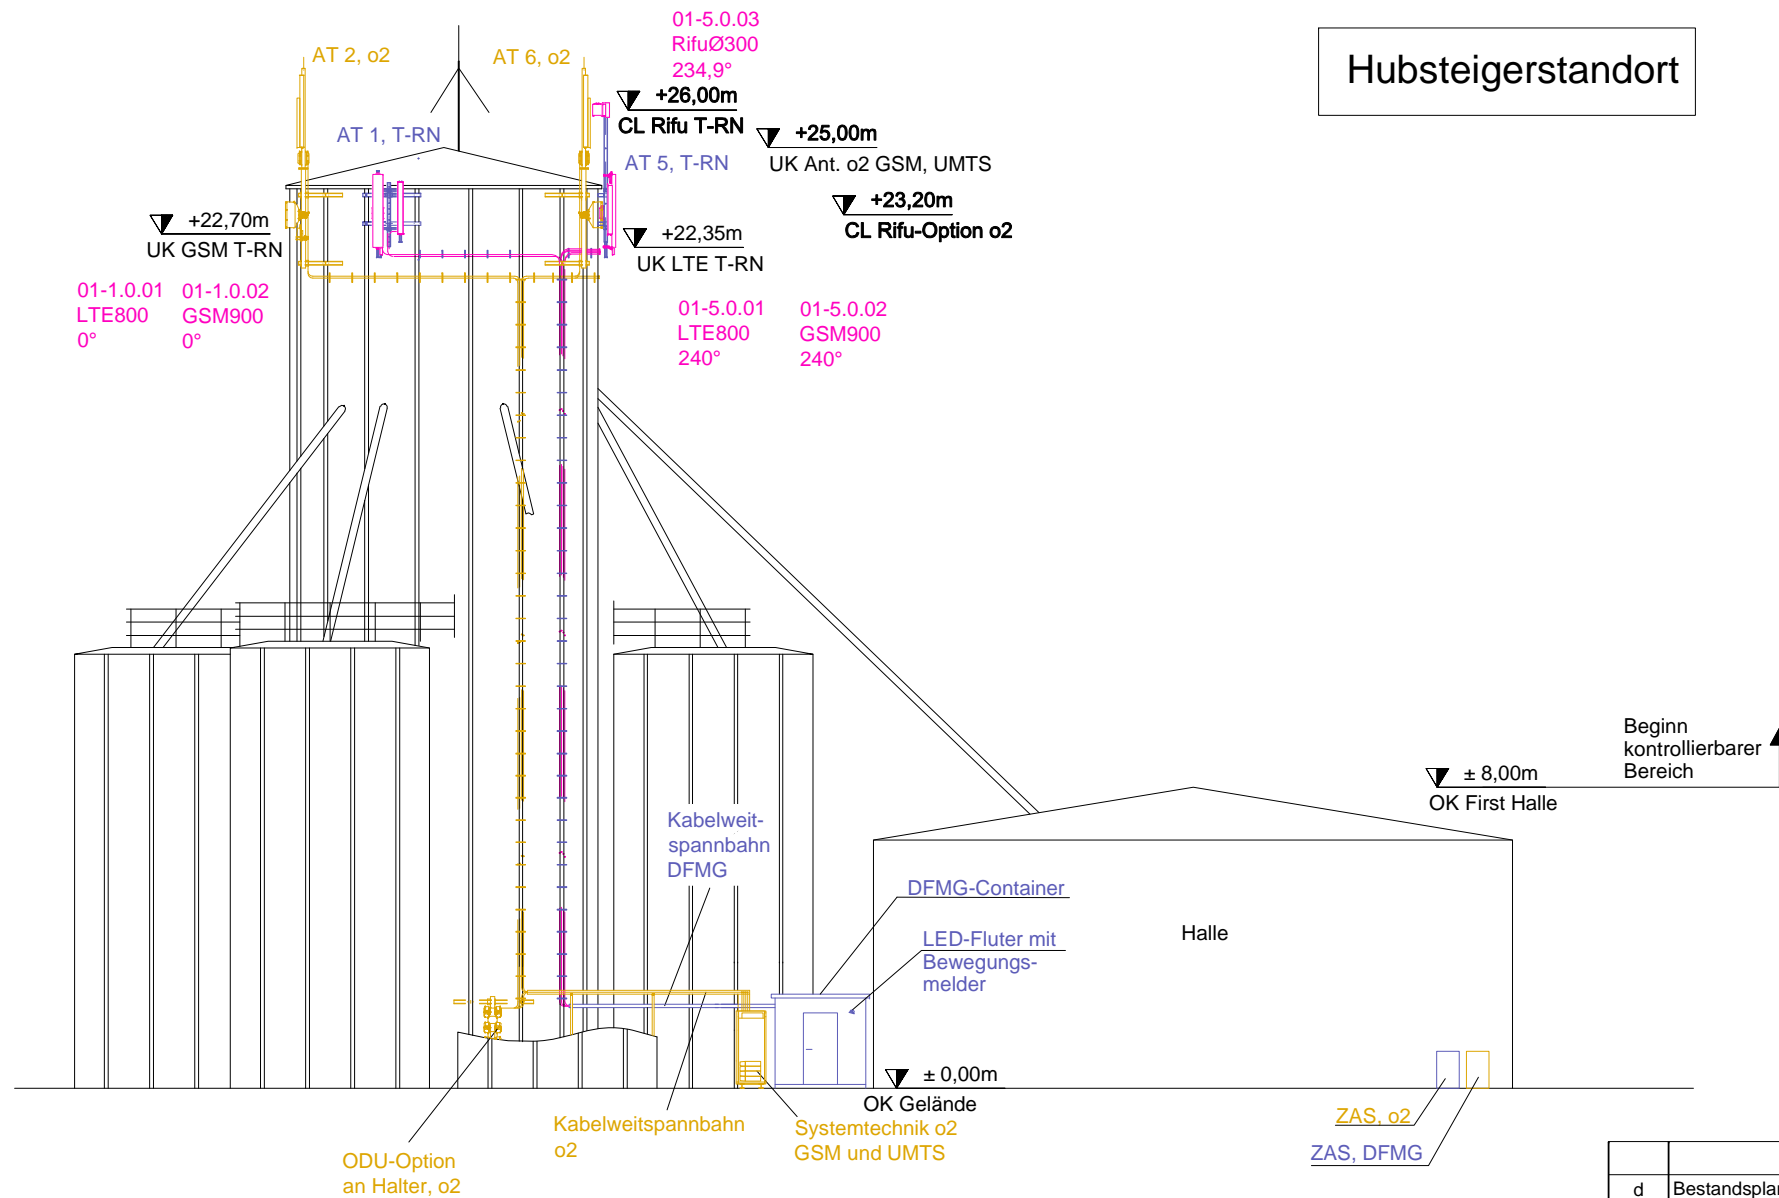
M 1 : 25/ DIN A3

d	Bestandsplan LTE, Rifu-Erweiterung erstellt	11.01.2012	Mattick
c	Mitnutzung o2 UMTS einpflegt	02.11.2011	GA-NT/Hz
b	Ausführungsplan LTE, Rifu-Erweiterung	06.10.2011	Hauke
a	Ausführungsplan	26.08.2010	GANT
Index	Art der Änderung	Datum	Name
<div> <div> <input checked="" type="checkbox"/> Auftraggeber Kennung: HH1655  Telekom Deutschland GmbH Niederlassung Hamburg Kielstr. 499, 22525 Hamburg Tel.: 040 / 766 28 - 0 Freigabe: (Name, Datum) </div> <div> <input type="checkbox"/> Auftraggeber Kennung:  Telefónica o2 Germany GmbH & Co. OHG Freigabe: (Name, Datum) </div> <div> <input type="checkbox"/> Auftraggeber Kennung: - Freigabe: (Name, Datum) </div> <div> <input type="checkbox"/> Auftraggeber Kennung: - Freigabe: (Name, Datum) </div> </div>			
<div> <div> Bauherr/Auftraggeber Deutsche Funkturm DFMG Deutsche Funkturm GmbH Regionalvertretung Hamburg Binderstr. 26, 20146 Hamburg Tel: 040 / 320 29 - 0 Fax: 040 / 320 29 - 299 Freigabe: (Name, Datum) </div> <div> Planungsbüro (DFMG/Extern)  GA Netztechnik August-Horch-Str. 4 38518 Gifhorn Tel: 05371/588-0 Fax: 05371/588-588 Gezeichnet: Mattick Geprüft Statik: - Geprüft BL: Singer </div> <div> Auftragnehmer/GU  GA Netztechnik August-Horch-Str. 4 38518 Gifhorn Tel: 05371/588-0 Fax: 05371/588-588 Gezeichnet: Mattick Geprüft Statik: - Geprüft BL: Singer </div> </div>			
Vermieter		Entwurfsverfasser: GA Netztechnik GmbH	Projekt Nr.: 954210305
Freigabe: (Name, Datum)		DFMG-ID/Standortname DFMG/Standortadresse 1310737 Wensin 1 Gem. Rohlstf., Fl. 2, Flst. 4/1, Gut Rohlstorf, 23821 Rohlstorf	
Planungsstatus: Bestandsplan		Dateiname: Bestandsplan_2012.01.11_d-1310737.dwg	
			Blatt Nr. 3b





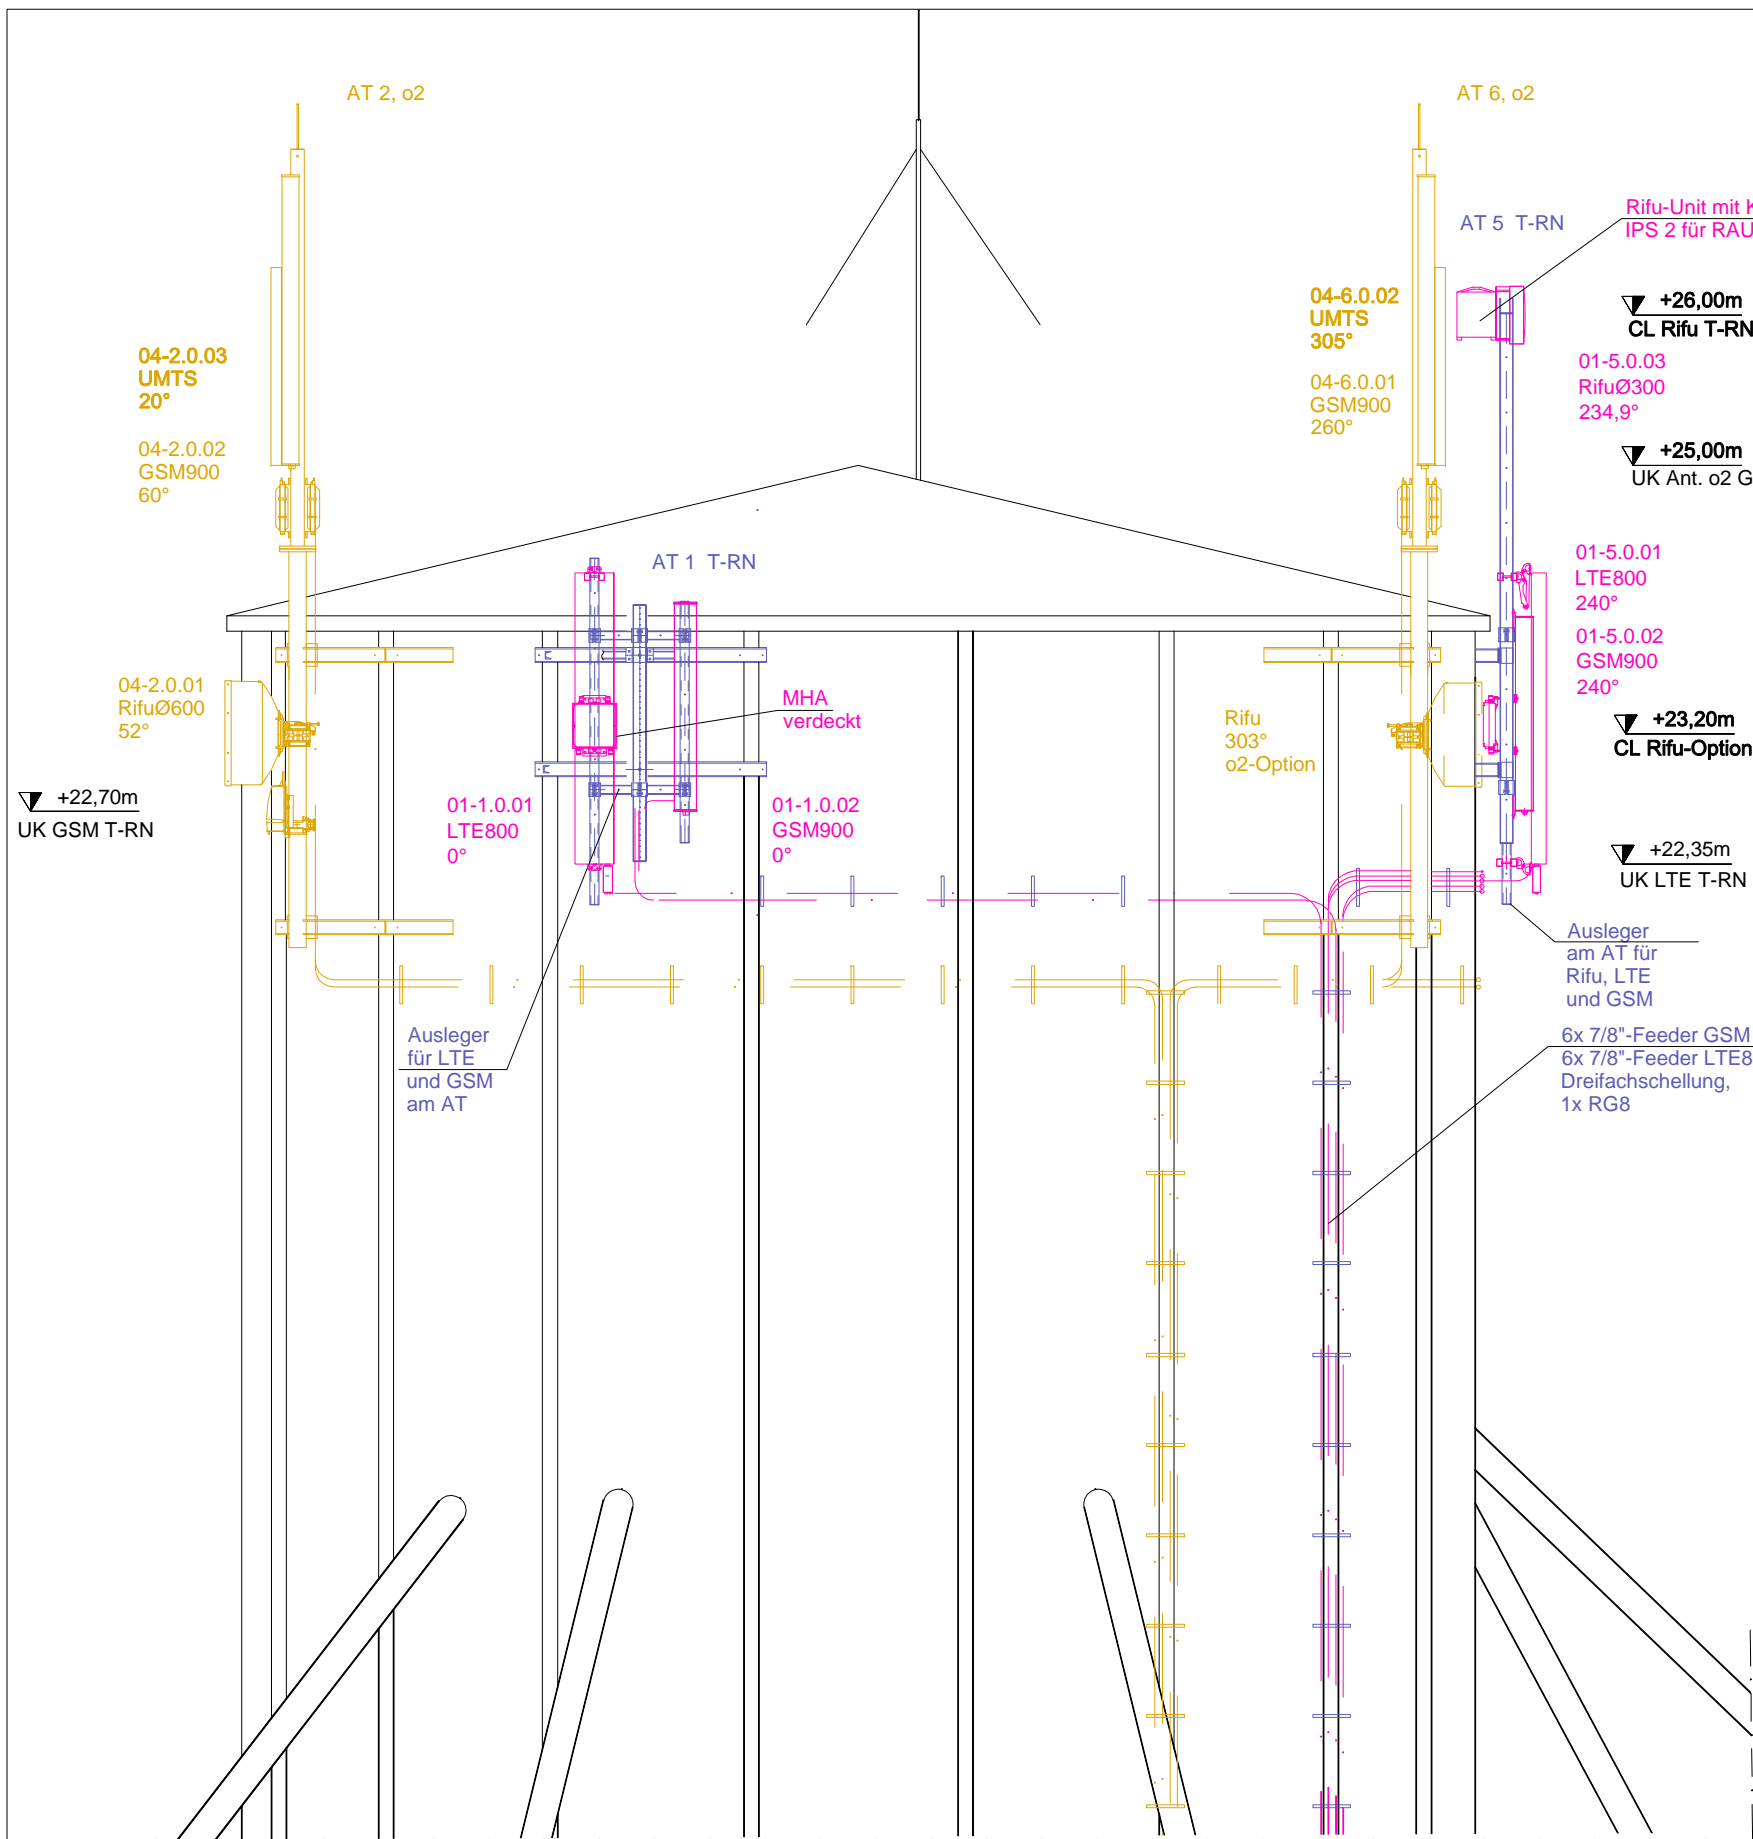


Ansicht von Nord
M 1 : 200 / DIN A3

d	Bestandsplan LTE, Rifu-Erweiterung erstellt	11.01.2012	Mattick
c	Mitnutzung o2 UMTS einpflegt	02.11.2011	GA-NT/Hz
b	Ausführungsplan LTE, Rifu-Erweiterung	06.10.2011	Hauke
a	Ausführungsplan	26.08.2010	GANT
Index	Art der Änderung	Datum	Name
<div><div><input checked="" type="checkbox"/> Auftraggeber Kennung: HH1655  Telekom Deutschland GmbH Niederlassung Hamburg Kieler Str. 499, 22525 Hamburg Tel.: 040 / 766 28 - 0 Freigabe: (Name, Datum)</div><div><input type="checkbox"/> Auftraggeber Kennung:  Telefónica o2 Germany GmbH & Co. OHG Freigabe: (Name, Datum)</div><div><input type="checkbox"/> Auftraggeber Kennung: - Freigabe: (Name, Datum)</div><div><input type="checkbox"/> Auftraggeber Kennung: - Freigabe: (Name, Datum)</div></div>			
<div><div>Bauherr/Auftraggeber Deutsche Funkturm DFMG Deutsche Funkturm GmbH Regionalvertretung Hamburg Binderstr. 26, 20146 Hamburg Tel: 040 / 320 29 - 0 Fax: 040 / 320 29 - 299 Freigabe: (Name, Datum)</div><div>Planungsbüro (DFMG/Extern) GA Netztechnik August-Horch-Str. 4 38518 Gifhorn Tel: 05371/588-0 Fax: 05371/588-588 Gezeichnet: Mattick Geprüft Statik: - Geprüft BL: Singer Name Datum 11.01.12 -</div><div>Auftragnehmer/GU GA Netztechnik August-Horch-Str. 4 38518 Gifhorn Tel: 05371/588-0 Fax: 05371/588-588 Gezeichnet: Mattick Geprüft Statik: - Geprüft BL: Singer Name Datum 11.01.12 -</div></div>			
Vermieter		Entwurfsverfasser: GA Netztechnik GmbH	Projekt Nr.: 954210305
Freigabe: (Name, Datum)		DFMG-ID/Standortname DFMG/Standortadresse 1310737 Wensin 1 Gem. Rohlstf., Fl. 2, Flst. 4/1, Gut Rohlstorf, 23821 Rohlstorf	
Planungsstatus: Bestandsplan		Dateiname: Bestandsplan_2012.01.11_d-1310737.dwg	Blatt Nr. 4



Ansicht von Nord
M 1 : 50 / DIN A3

d	Bestandsplan LTE, Rifu-Erweiterung erstellt	11.01.2012	Mattick
c	Mitnutzung o2 UMTS einpflegt	02.11.2011	GA-NT/Hz
b	Ausführungsplan LTE, Rifu-Erweiterung	06.10.2011	Hauke
a	Ausführungsplan	26.08.2010	GANT
Index	Art der Änderung	Datum	Name
<input checked="" type="checkbox"/> Auftraggeber Kennung: HH1655  Telekom Deutschland GmbH Niederlassung Hamburg Kieler Str. 499, 22525 Hamburg Tel.: 040 / 766 28 - 0 Freigabe: (Name, Datum)		<input type="checkbox"/> Auftraggeber Kennung:  Telefónica o2 Germany GmbH & Co. OHG Freigabe: (Name, Datum)	
<input type="checkbox"/> Auftraggeber Kennung: - Freigabe: (Name, Datum)		<input type="checkbox"/> Auftraggeber Kennung: - Freigabe: (Name, Datum)	
Bauherr/Auftraggeber  DFMG Deutsche Funkturm GmbH Regionalvertretung Hamburg Binderstr. 26, 20146 Hamburg Tel: 040 / 320 29 - 0 Fax: 040 / 320 29 - 299 Freigabe: (Name, Datum)		Planungsbüro (DFMG/Extern)  GA Netztechnik August-Horch-Str. 4 38518 Gifhorn Tel: 05371/588-0 Fax: 05371/588-588 Name Gezeichnet: Mattick Geprüft Statik: - Geprüft BL: Singer Datum 11.01.12 - 11.01.12	
Auftragnehmer/GU  GA Netztechnik August-Horch-Str. 4 38518 Gifhorn Tel: 05371/588-0 Fax: 05371/588-588 Name Gezeichnet: Mattick Geprüft Statik: - Geprüft BL: Singer Datum 11.01.12 - 11.01.12			
Vermieter Freigabe: (Name, Datum)		Entwurfsverfasser: GA Netztechnik GmbH Projekt Nr.: 954210305 DFMG-ID/Standortname DFMG/Standortadresse 1310737 Wensin 1 Gem. Rohlstf., Fl. 2, Flst. 4/1, Gut Rohlstorf, 23821 Rohlstorf	
Planungsstatus: Bestandsplan		Dateiname: Bestandsplan_2012.01.11_d-1310737.dwg	
			Blatt Nr. 4a

▼ +27,10 m
OK AT o2

▼ +26,00m
CL Rifu T-RN

▼ +25,00 m
UK Ant. o2

▼ +23,20 m
CL Rifu o2

▼ +22,35m
UK LTE T-RN

AT 5, T-RN
Rifu-Unit mit Koppler
IPS 2 für RAU 2

01-5.0.02
GSM900
240°
MHA

01-5.0.01
LTE800
240°

Kabelweg o2
auf C-Schienen welche
am Silo befestigt sind

AT 4, o2
04-4.0.01
GSM900
150°

04-4.0.02
UMTS
210°

Rifu
177°
o2-Option

MHA
o2

01-3.0.02
GSM900
120°

Kabelweg DFMG auf
C-Schienen am Silo
befestigt





AT 3, T-RN


01-3.0.01
LTE800
120°

MHA
verdeckt

▼ +22,70 m
UK GSM T-RN


Ansicht von Süd
M 1 : 50 / DIN A3



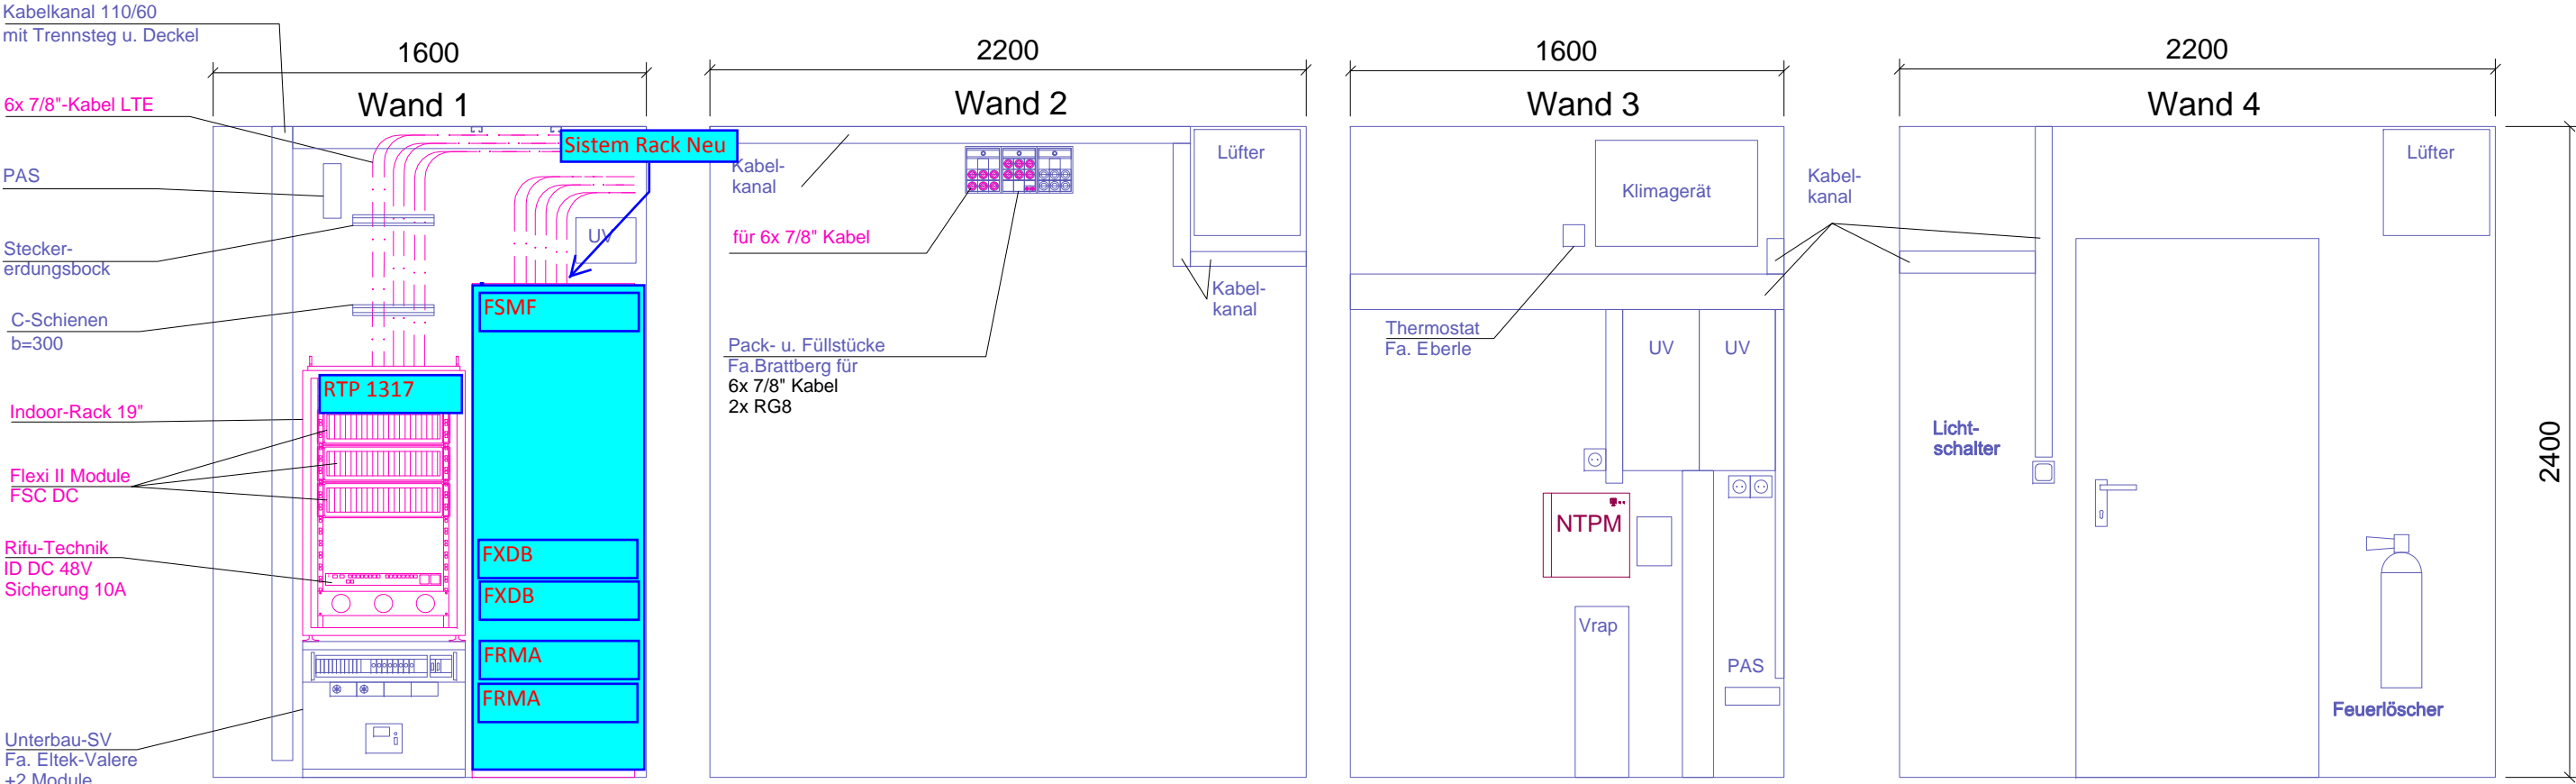

d	Bestandsplan LTE, Rifu-Erweiterung erstellt	11.01.2012	Mattick
c	Mitnutzung o2 UMTS einpflegt	02.11.2011	GA-NT/Hz
b	Ausführungsplan LTE, Rifu-Erweiterung	06.10.2011	Hauke
a	Ausführungsplan	26.08.2010	GANT
Index	Art der Änderung	Datum	Name
<input checked="" type="checkbox"/> Auftraggeber Kennung: HH1655  Telekom Deutschland GmbH Niederlassung Hamburg Kieler Str. 499, 22525 Hamburg Tel.: 040 / 766 28 - 0 Freigabe: (Name, Datum)		<input type="checkbox"/> Auftraggeber Kennung:  Telefónica o2 Germany GmbH & Co. OHG Freigabe: (Name, Datum)	
<input type="checkbox"/> Auftraggeber Kennung: - Freigabe: (Name, Datum)		<input type="checkbox"/> Auftraggeber Kennung: - Freigabe: (Name, Datum)	
Bauherr/Auftraggeber Deutsche Funkturm DFMG Deutsche Funkturm GmbH Regionalvertretung Hamburg Binderstr. 26, 20146 Hamburg Tel: 040 / 320 29 - 0 Fax: 040 / 320 29 - 299 Freigabe: (Name, Datum)		Planungsbüro (DFMG/Extern)  GA Netztechnik August-Horch-Str. 4 38518 Gifhorn Tel: 05371/588-0 Fax: 05371/588-588 Name Datum Gezeichnet: Mattick 11.01.12 Geprüft Statik: - Geprüft BL: Singer 11.01.12	
Auftragnehmer/GU  GA Netztechnik August-Horch-Str. 4 38518 Gifhorn Tel: 05371/588-0 Fax: 05371/588-588 Name Datum Gezeichnet: Mattick 11.01.12 Geprüft Statik: - Geprüft BL: Singer 11.01.12			
Vermieter		Entwurfsverfasser: GA Netztechnik GmbH DFMG-ID/Standortname DFMG/Standortadresse 1310737 Wensin 1 Gem. Rohlstf., Fl. 2, Flst. 4/1, Gut Rohlstorf, 23821 Rohlstorf	
Freigabe: (Name, Datum)		Projekt Nr.: 954210305	
Planungsstatus:		Dateiname:	
Bestandsplan		Bestandsplan_2012.01.11_d-1310737.dwg	
		Blatt Nr. 4b	

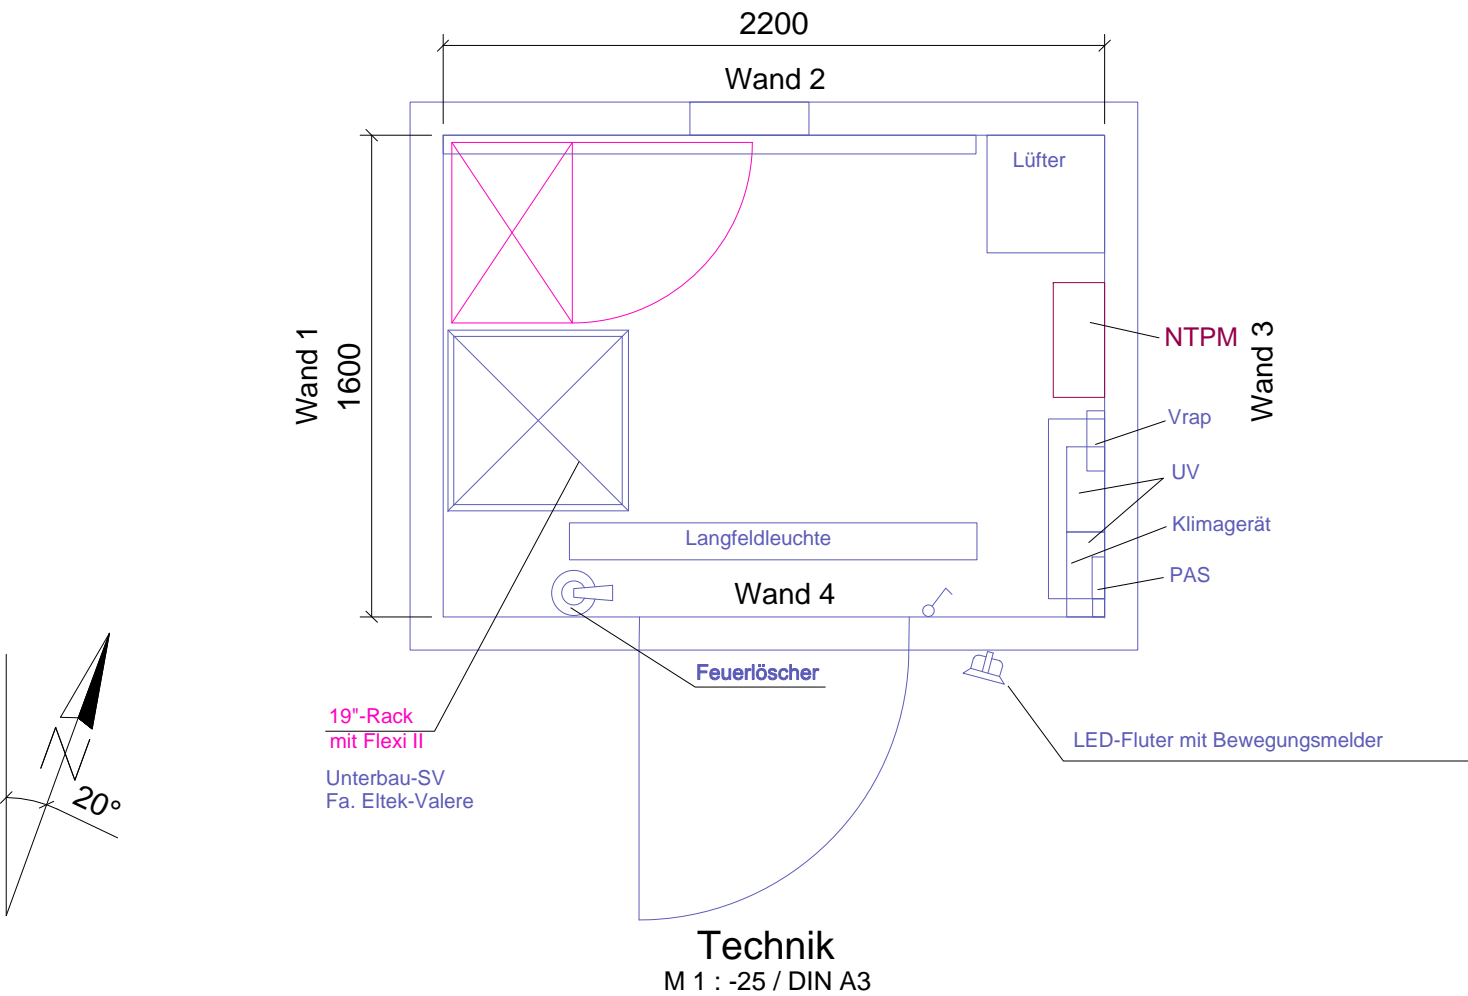


Verkabelung Dehn Vap in UV

Abgangssicherung für Unterbau SV (25A) und Rack (16A)





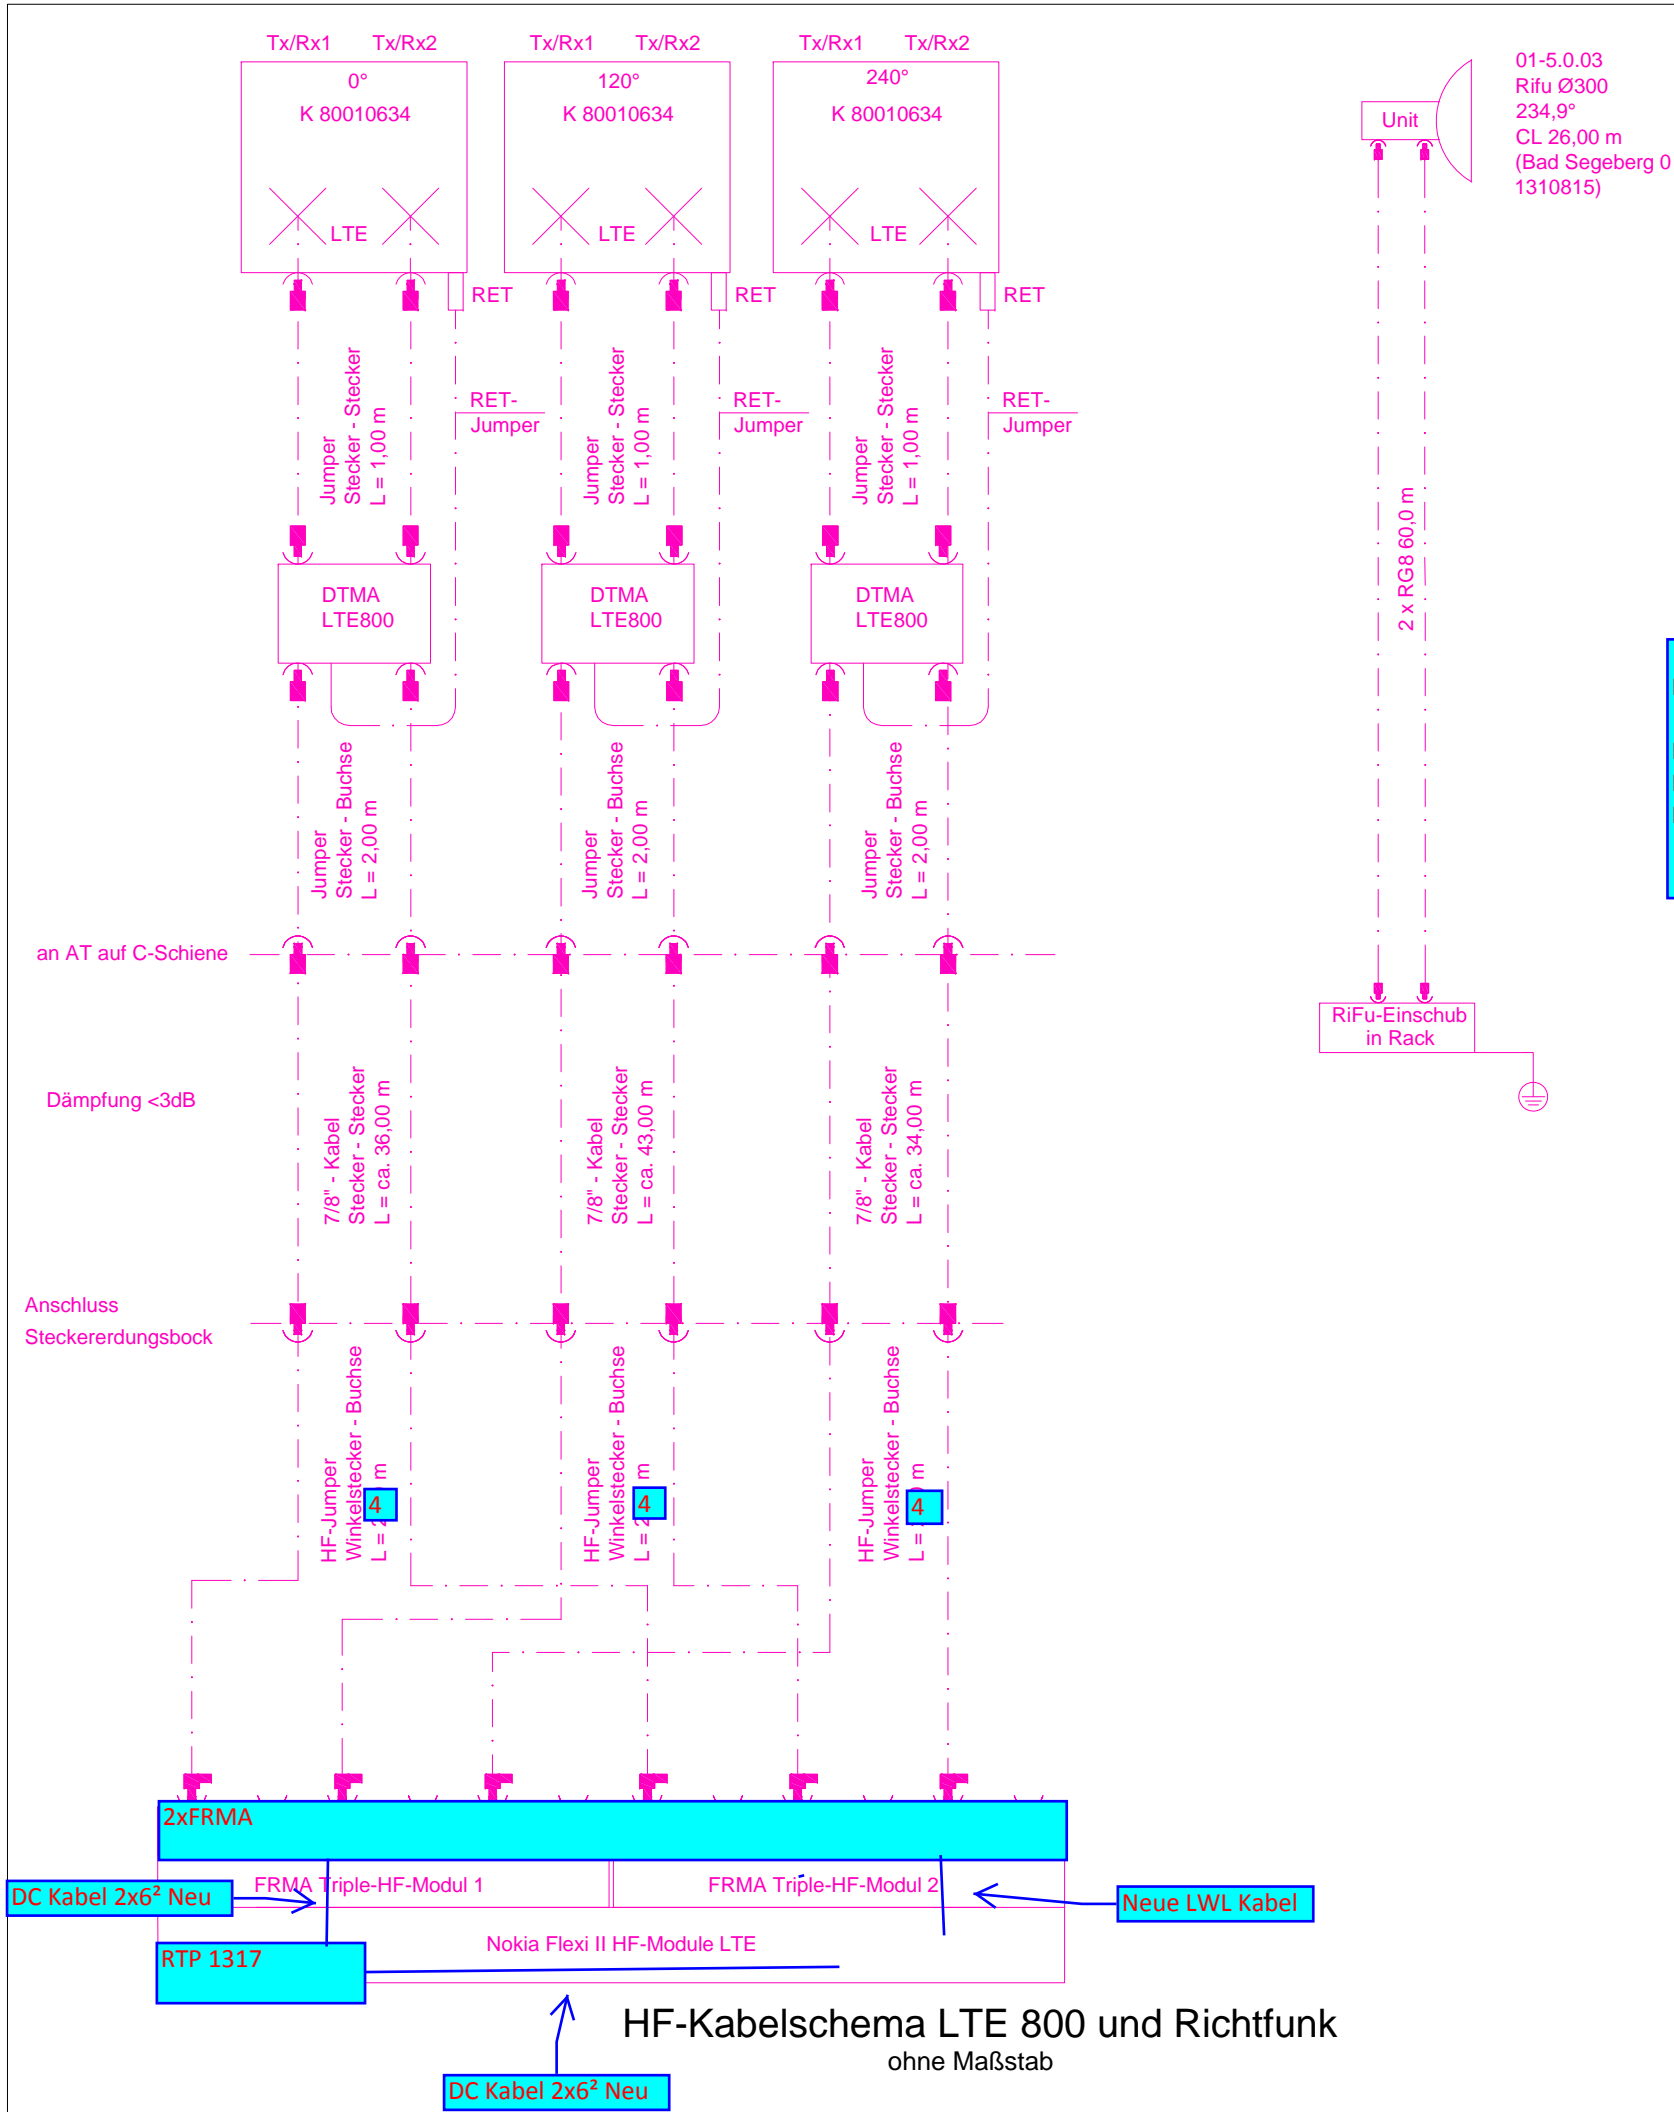

d	Bestandsplan LTE, Rifu-Erweiterung erstellt	11.01.2012	Mattick																								
c	Mitnutzung o2 UMTS einpflegt	02.11.2011	GA-NT/Hz																								
b	Ausführungsplan LTE, Rifu-Erweiterung	06.10.2011	Hauke																								
a	Ausführungsplan	26.08.2010	GANT																								
Index	Art der Änderung	Datum	Name																								
<input checked="" type="checkbox"/> Auftraggeber Kennung: HH1655  Telekom Deutschland GmbH Niederlassung Hamburg Kieler Str. 499, 22525 Hamburg Tel.: 040 / 766 28 - 0 Freigabe: (Name, Datum)		<input type="checkbox"/> Auftraggeber Kennung:  Telefónica o2 Germany GmbH & Co. OHG Freigabe: (Name, Datum)	<input type="checkbox"/> Auftraggeber Kennung: - Freigabe: (Name, Datum)																								
Bauherr/Auftraggeber Deutsche Funkturm DFMG Deutsche Funkturm GmbH Regionalvertretung Hamburg Binderstr. 26, 20146 Hamburg Tel: 040 / 320 29 - 0 Fax: 040 / 320 29 - 299 Freigabe: (Name, Datum)		Planungsbüro (DFMG/Extern)  GA Netztechnik August-Horch-Str. 4 38518 Gifhorn Tel: 05371/588-0 Fax: 05371/588-588 <table><tr><td></td><td>Name</td><td>Datum</td></tr><tr><td>Gezeichnet:</td><td>Mattick</td><td>11.01.12</td></tr><tr><td>Geprüft Statik:</td><td>-</td><td>-</td></tr><tr><td>Geprüft BL:</td><td>Singer</td><td>11.01.12</td></tr></table>		Name	Datum	Gezeichnet:	Mattick	11.01.12	Geprüft Statik:	-	-	Geprüft BL:	Singer	11.01.12	Auftragnehmer/GU  GA Netztechnik August-Horch-Str. 4 38518 Gifhorn Tel: 05371/588-0 Fax: 05371/588-588 <table><tr><td></td><td>Name</td><td>Datum</td></tr><tr><td>Gezeichnet:</td><td>Mattick</td><td>11.01.12</td></tr><tr><td>Geprüft Statik:</td><td>-</td><td>-</td></tr><tr><td>Geprüft BL:</td><td>Singer</td><td>11.01.12</td></tr></table>		Name	Datum	Gezeichnet:	Mattick	11.01.12	Geprüft Statik:	-	-	Geprüft BL:	Singer	11.01.12
	Name	Datum																									
Gezeichnet:	Mattick	11.01.12																									
Geprüft Statik:	-	-																									
Geprüft BL:	Singer	11.01.12																									
	Name	Datum																									
Gezeichnet:	Mattick	11.01.12																									
Geprüft Statik:	-	-																									
Geprüft BL:	Singer	11.01.12																									
Vermieter	Entwurfsverfasser: GA Netztechnik GmbH	Projekt Nr.: 954210305																									
Freigabe: (Name, Datum)	DFMG-ID/Standortname DFMG/Standortadresse 1310737 Wensin 1 Gem. Rohlstf., Fl. 2, Flst. 4/1, Gut Rohlstorf, 23821 Rohlstorf																										
Planungsstatus: Bestandsplan	Dateiname: Bestandsplan_2012.01.11_d-1310737.dwg	Blatt Nr. 5																									




Sektor	0°	120°	240°
Elektrische Absenkung LTE800	5°	5°	5°
Mechanische Absenkung LTE800	0°	0°	0°





Elektroschaltplan fehlt

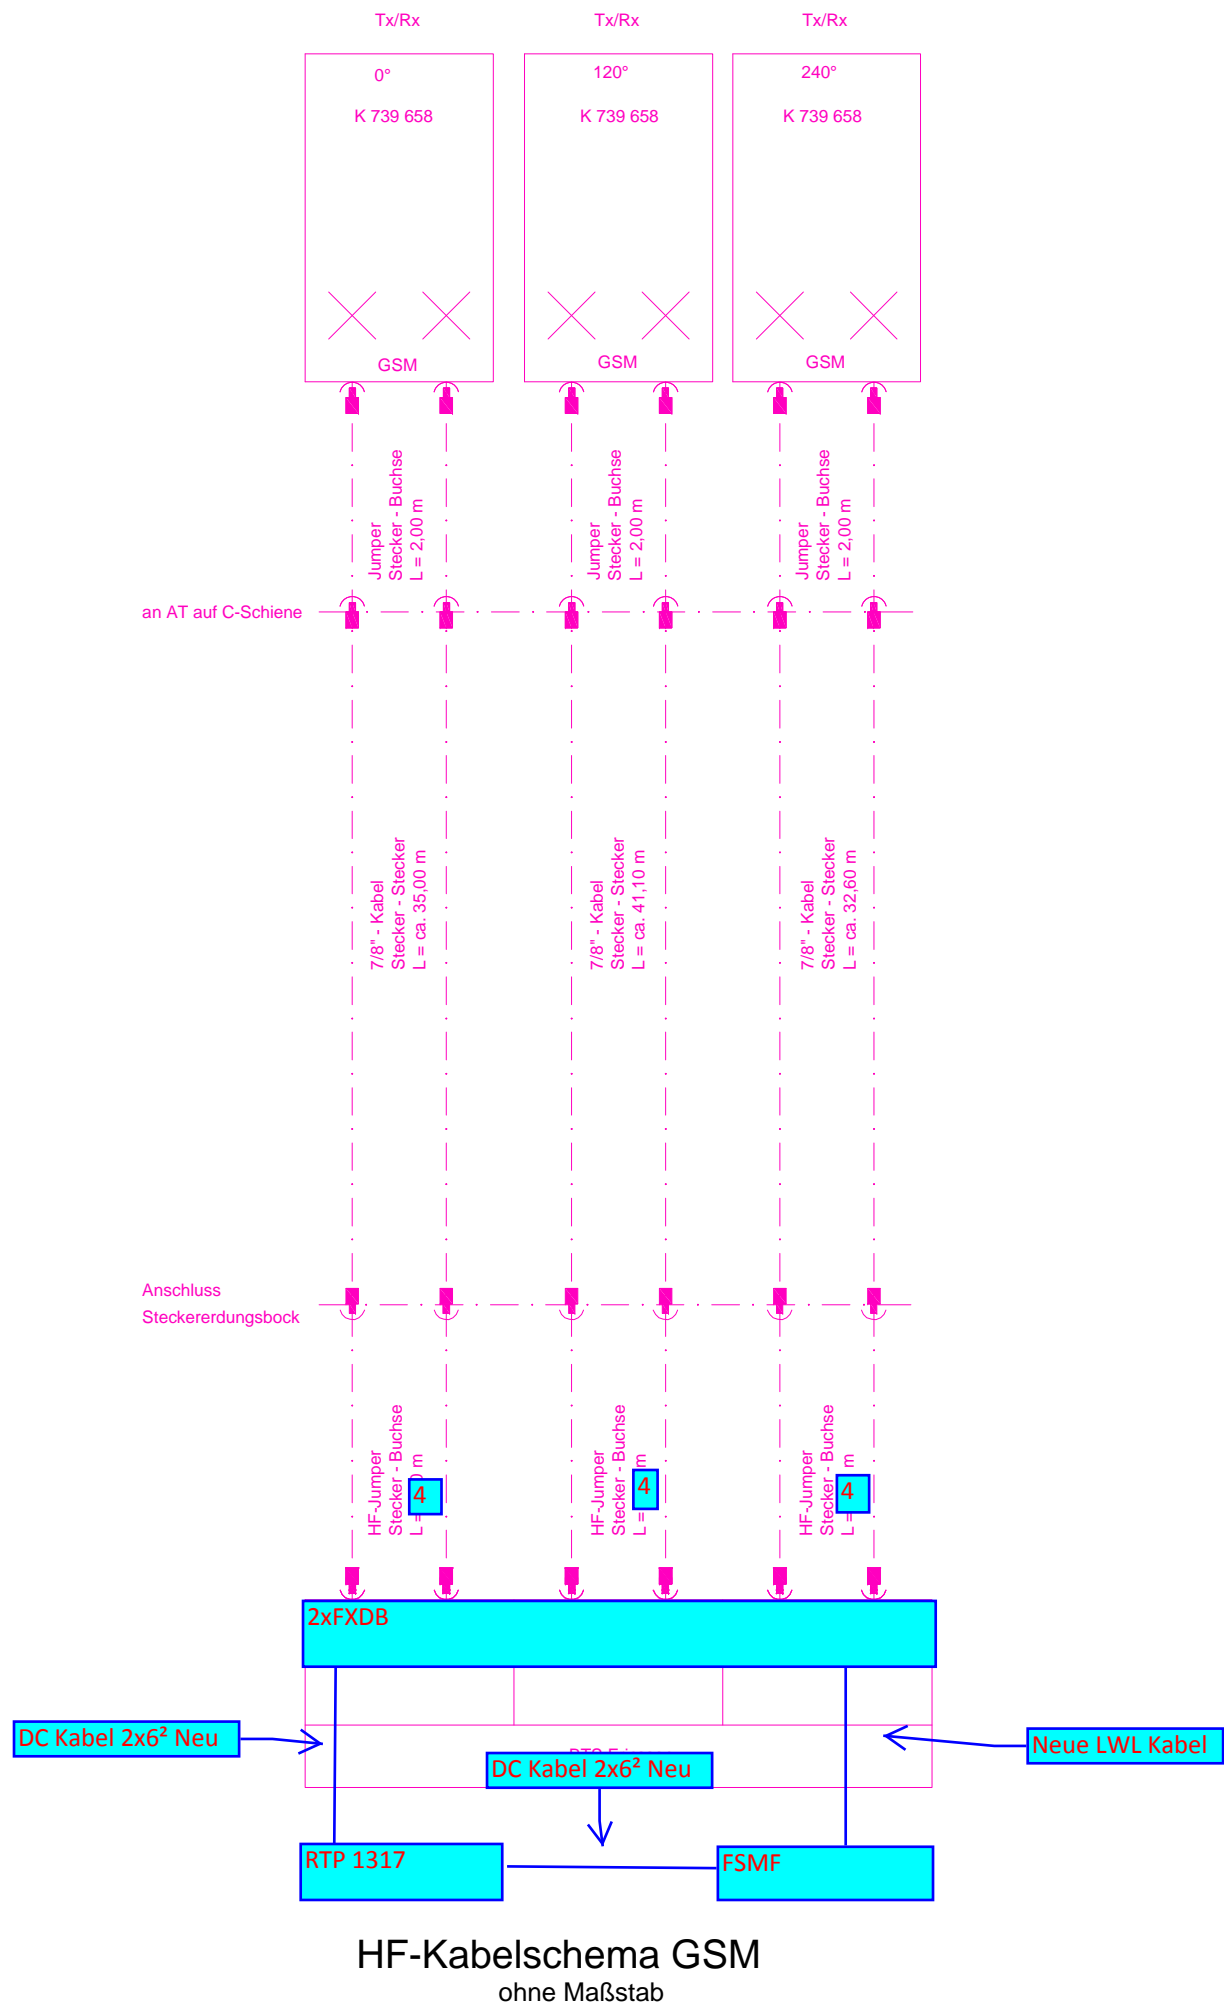Demontage GSM + Kabel bis AC-Verteilung 7F4
Demontage LTE800 + DC-Kabel bis SV-Anlage F32
Neu RTP1317 mit 6x DC-Kabel an F34,63A. F35,80A. F36,125A.

d	Bestandsplan LTE, Rifu-Erweiterung erstellt	11.01.2012	Mattick
c	Mitnutzung o2 UMTS einpflegt	02.11.2011	GA-NT/Hz
b	Ausführungsplan LTE, Rifu-Erweiterung	06.10.2011	Hauke
a	Ausführungsplan	26.08.2010	GANT
Index	Art der Änderung	Datum	Name
<input checked="" type="checkbox"/> Auftraggeber Kennung: HH1655  Telekom Deutschland GmbH Niederlassung Hamburg Kieler Str. 499, 22525 Hamburg Tel.: 040 / 766 28 - 0 Freigabe: (Name, Datum)	<input type="checkbox"/> Auftraggeber Kennung:  Telefónica o2 Germany GmbH & Co. OHG Freigabe: (Name, Datum)	<input type="checkbox"/> Auftraggeber Kennung: - Freigabe: (Name, Datum)	<input type="checkbox"/> Auftraggeber Kennung: - Freigabe: (Name, Datum)
Bauherr/Auftraggeber Deutsche Funkturm DFMG Deutsche Funkturm GmbH Regionalvertretung Hamburg Binderstr. 26, 20146 Hamburg Tel: 040 / 320 29 - 0 Fax: 040 / 320 29 - 299 Freigabe: (Name, Datum)	Planungsbüro (DFMG/Extern)  GA Netztechnik August-Horch-Str. 4 38518 Gifhorn Tel: 05371/588-0 Fax: 05371/588-588 Gezeichnet: Mattick Geprüft Statik: - Geprüft BL: Singer	Auftragnehmer/GU  GA Netztechnik August-Horch-Str. 4 38518 Gifhorn Tel: 05371/588-0 Fax: 05371/588-588 Gezeichnet: Mattick Geprüft Statik: - Geprüft BL: Singer	
Vermieter	Entwurfsverfasser: GA Netztechnik GmbH DFMG-ID/Standortname DFMG/Standortadresse 1310737 Wensin 1 Gem. Rohlstf., Fl. 2, Flst. 4/1, Gut Rohlstorf, 23821 Rohlstorf	Projekt Nr.: 954210305	
Freigabe: (Name, Datum)	Dateiname: Bestandsplan_2012.01.11_d-1310737.dwg		Blatt Nr. 6
Planungsstatus: Bestandsplan			



Sektor	0°	120°	240°
Elektrische Absenkung GSM	0°	0°	0°
Mechanische Absenkung GSM	0°	0°	0°

d	Bestandsplan LTE, Rifu-Erweiterung erstellt		11.01.2012	Mattick
c	Mitnutzung o2 UMTS einpflegt		02.11.2011	GA-NT/Hz
b	Ausführungsplan LTE, Rifu-Erweiterung		06.10.2011	Hauke
a	Ausführungsplan		26.08.2010	GANT
Index	Art der Änderung		Datum	Name
<input checked="" type="checkbox"/> Auftraggeber Kennung: HH1655  Telekom Deutschland GmbH Niederlassung Hamburg Kielstr. 499, 22525 Hamburg Tel.: 040 / 766 28 - 0 Freigabe: (Name, Datum)		<input type="checkbox"/> Auftraggeber Kennung:  Telefónica o2 Germany GmbH & Co. OHG Freigabe: (Name, Datum)	<input type="checkbox"/> Auftraggeber Kennung: - Freigabe: (Name, Datum)	
Bauherr/Auftraggeber Deutsche Funkturm DFMG Deutsche Funkturm GmbH Regionalvertretung Hamburg Binderstr. 26, 20146 Hamburg Tel: 040 / 320 29 - 0 Fax: 040 / 320 29 - 299 Freigabe: (Name, Datum)		Planungsbüro (DFMG/Extern)  GA Netztechnik August-Horch-Str. 4 38518 Gifhorn Tel: 05371/588-0 Fax: 05371/588-588 Name Datum Gezeichnet: Mattick Geprüft Statik: - Geprüft BL: Singer 11.01.12	Auftragnehmer/GU  GA Netztechnik August-Horch-Str. 4 38518 Gifhorn Tel: 05371/588-0 Fax: 05371/588-588 Name Datum Gezeichnet: Mattick Geprüft Statik: - Geprüft BL: Singer 11.01.12	
Vermieter		Entwurfsverfasser: GA Netztechnik GmbH Projekt Nr.: 954210305		
Freigabe: (Name, Datum)		DFMG-ID/Standortname DFMG/Standortadresse 1310737 Wensin 1 Gem. Rohlstf., Fl. 2, Flst. 4/1, Gut Rohlstorf, 23821 Rohlstorf		
Planungsstatus:		Dateiname:		Blatt Nr. 6a
Bestandsplan		Bestandsplan_2012.01.11_d-1310737.dwg		